



中継器分岐表									
中継器	中継器・監視ユニット	中継器・監視ユニット	中継器・監視ユニット	中継器・監視ユニット	中継器・監視ユニット	中継器・監視ユニット	中継器・監視ユニット	中継器・監視ユニット	中継器・監視ユニット
合計									
1091									

※：中継器内ユニットに含みず

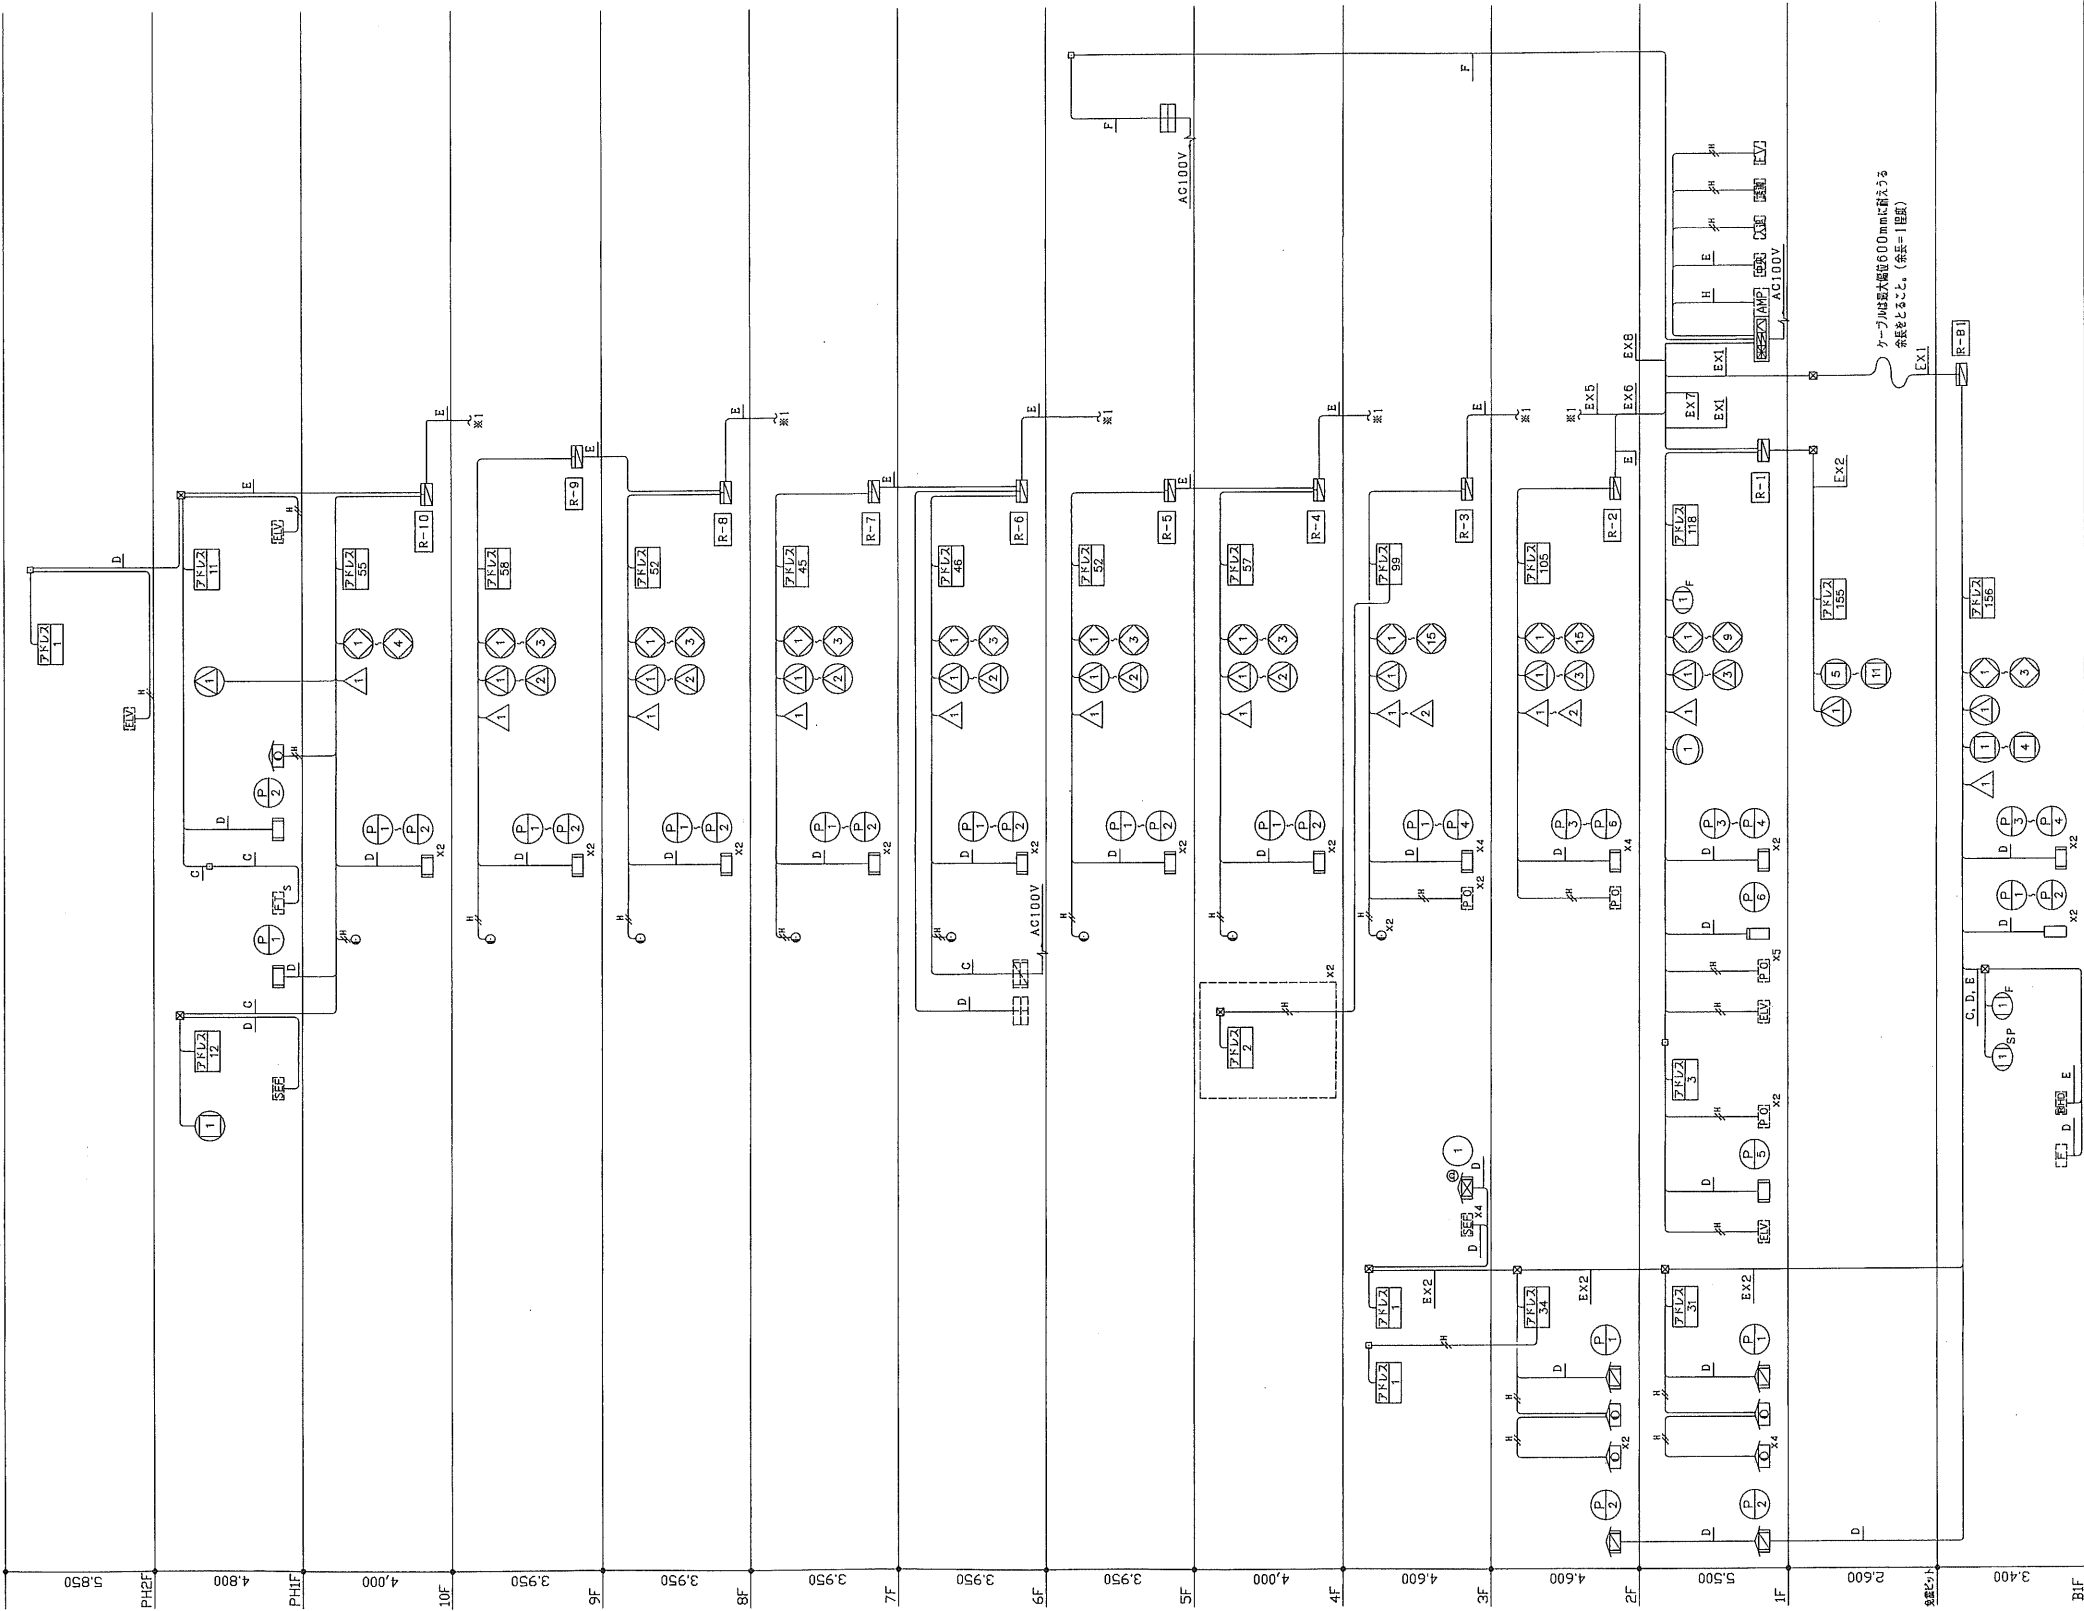

記号	記号説明
A	EM-HP1.0-5P (PF22)

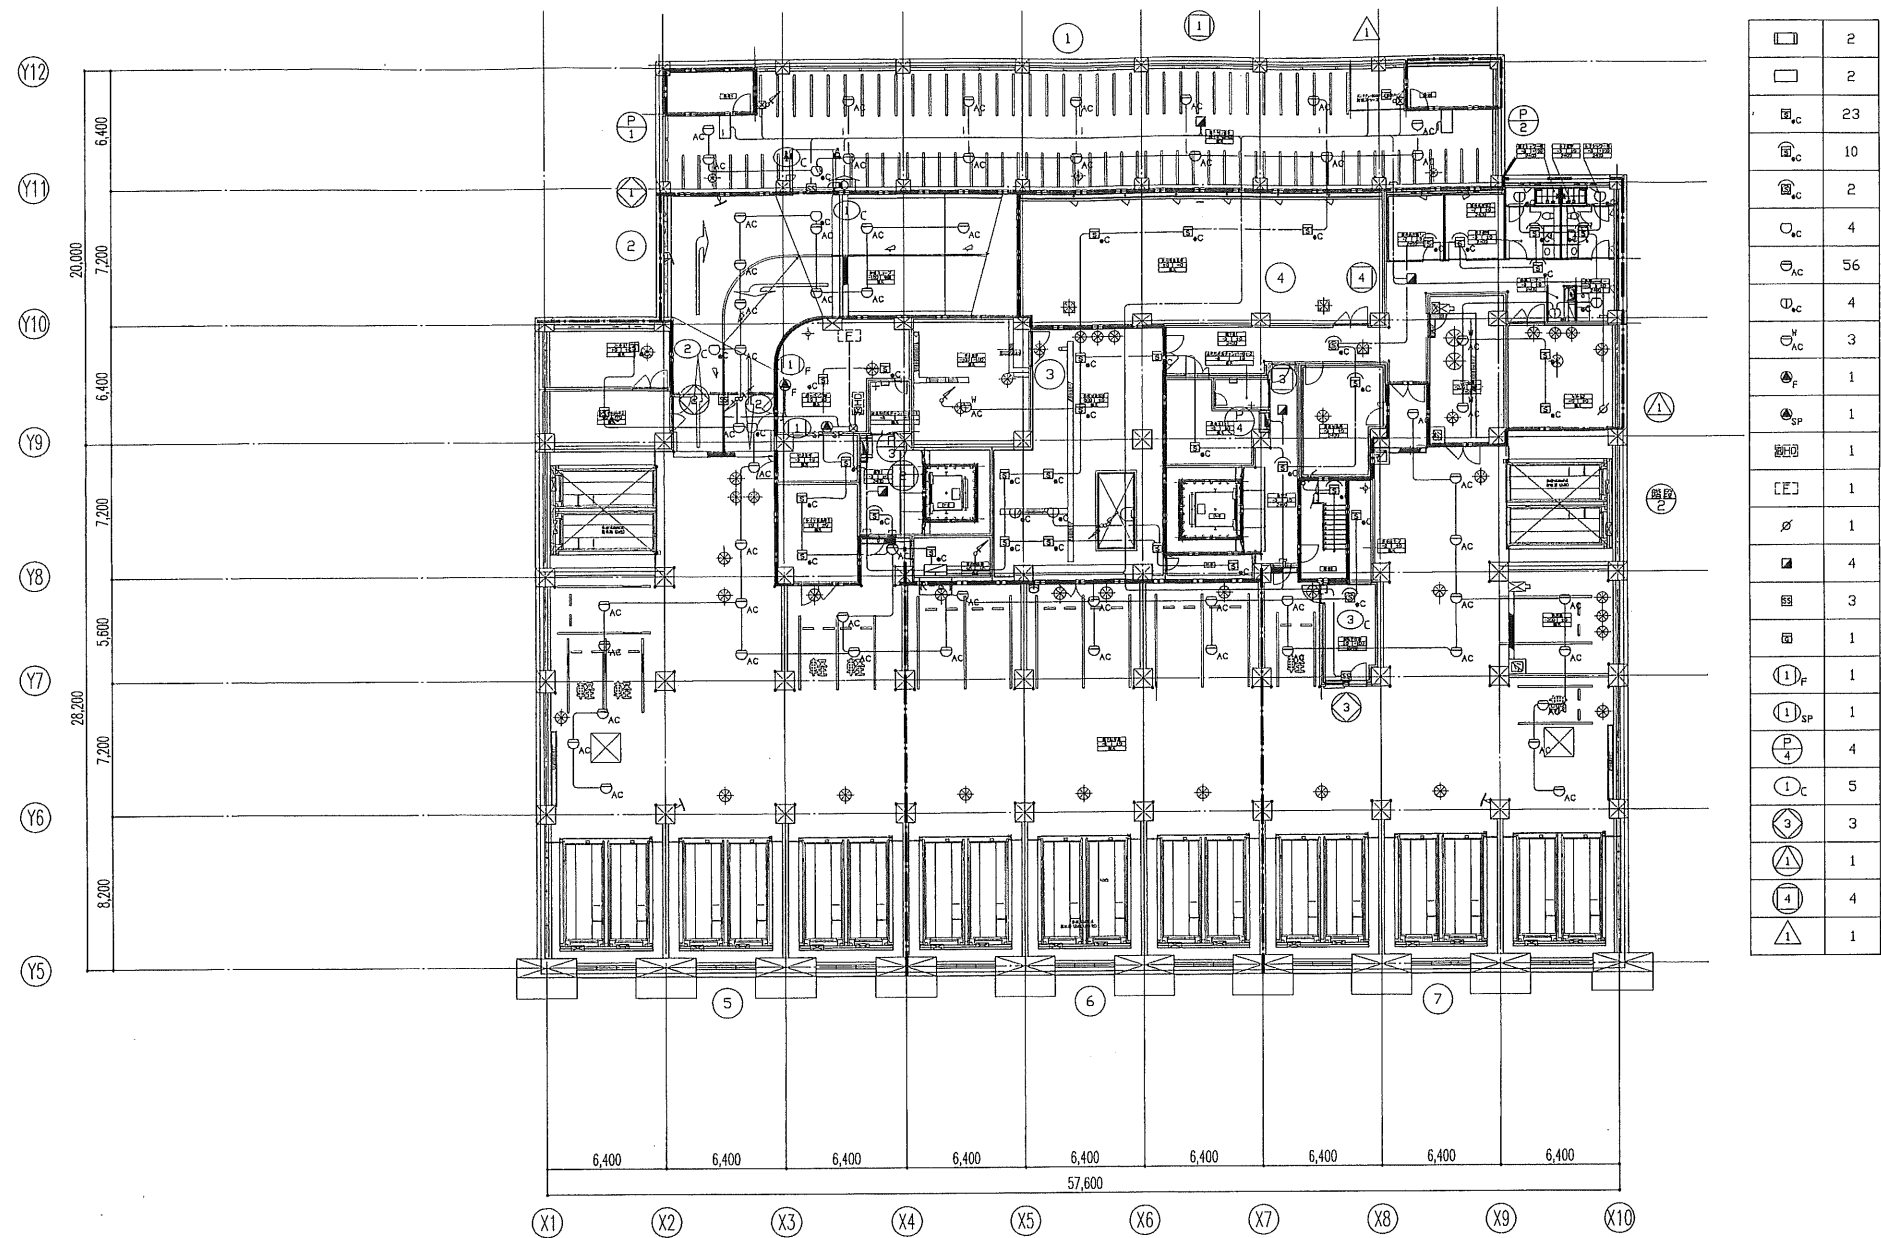

	2
	2
	23
	10
	2
	4
	56
	4
	3
	1
	1
	4
	3
	1
	1
	4
	5
	3
	1
	4
	1

特記なき配管配線及び立上げ引下げの電線本数は系統図参照とする。

日本設計・竜巳・山形・進藤・馬場設計
甲府市新庁舎建設設計共同企業体

設計
10.00.00
10.10.01
10.09.27

校訂
10.09.27

訂正

特記




1級建築士登録第186904号 黒木正郎
1級建築士登録第295380号 竹部友久
設備設計1級建築士証交付(番号) 第1417号
1級建築士登録第295380号 竹部友久 甲〇設計 〇建築士事務所
備考欄:
本図に記載された事項は、設備関係規定に適合することを確認した。

甲府市新庁舎建設(建築・設備)工事

図面名称
自動火災報知設備
地下1階平面図

縮尺
A1:1/200 A3:1/400

図面番号
3532
電気設備図

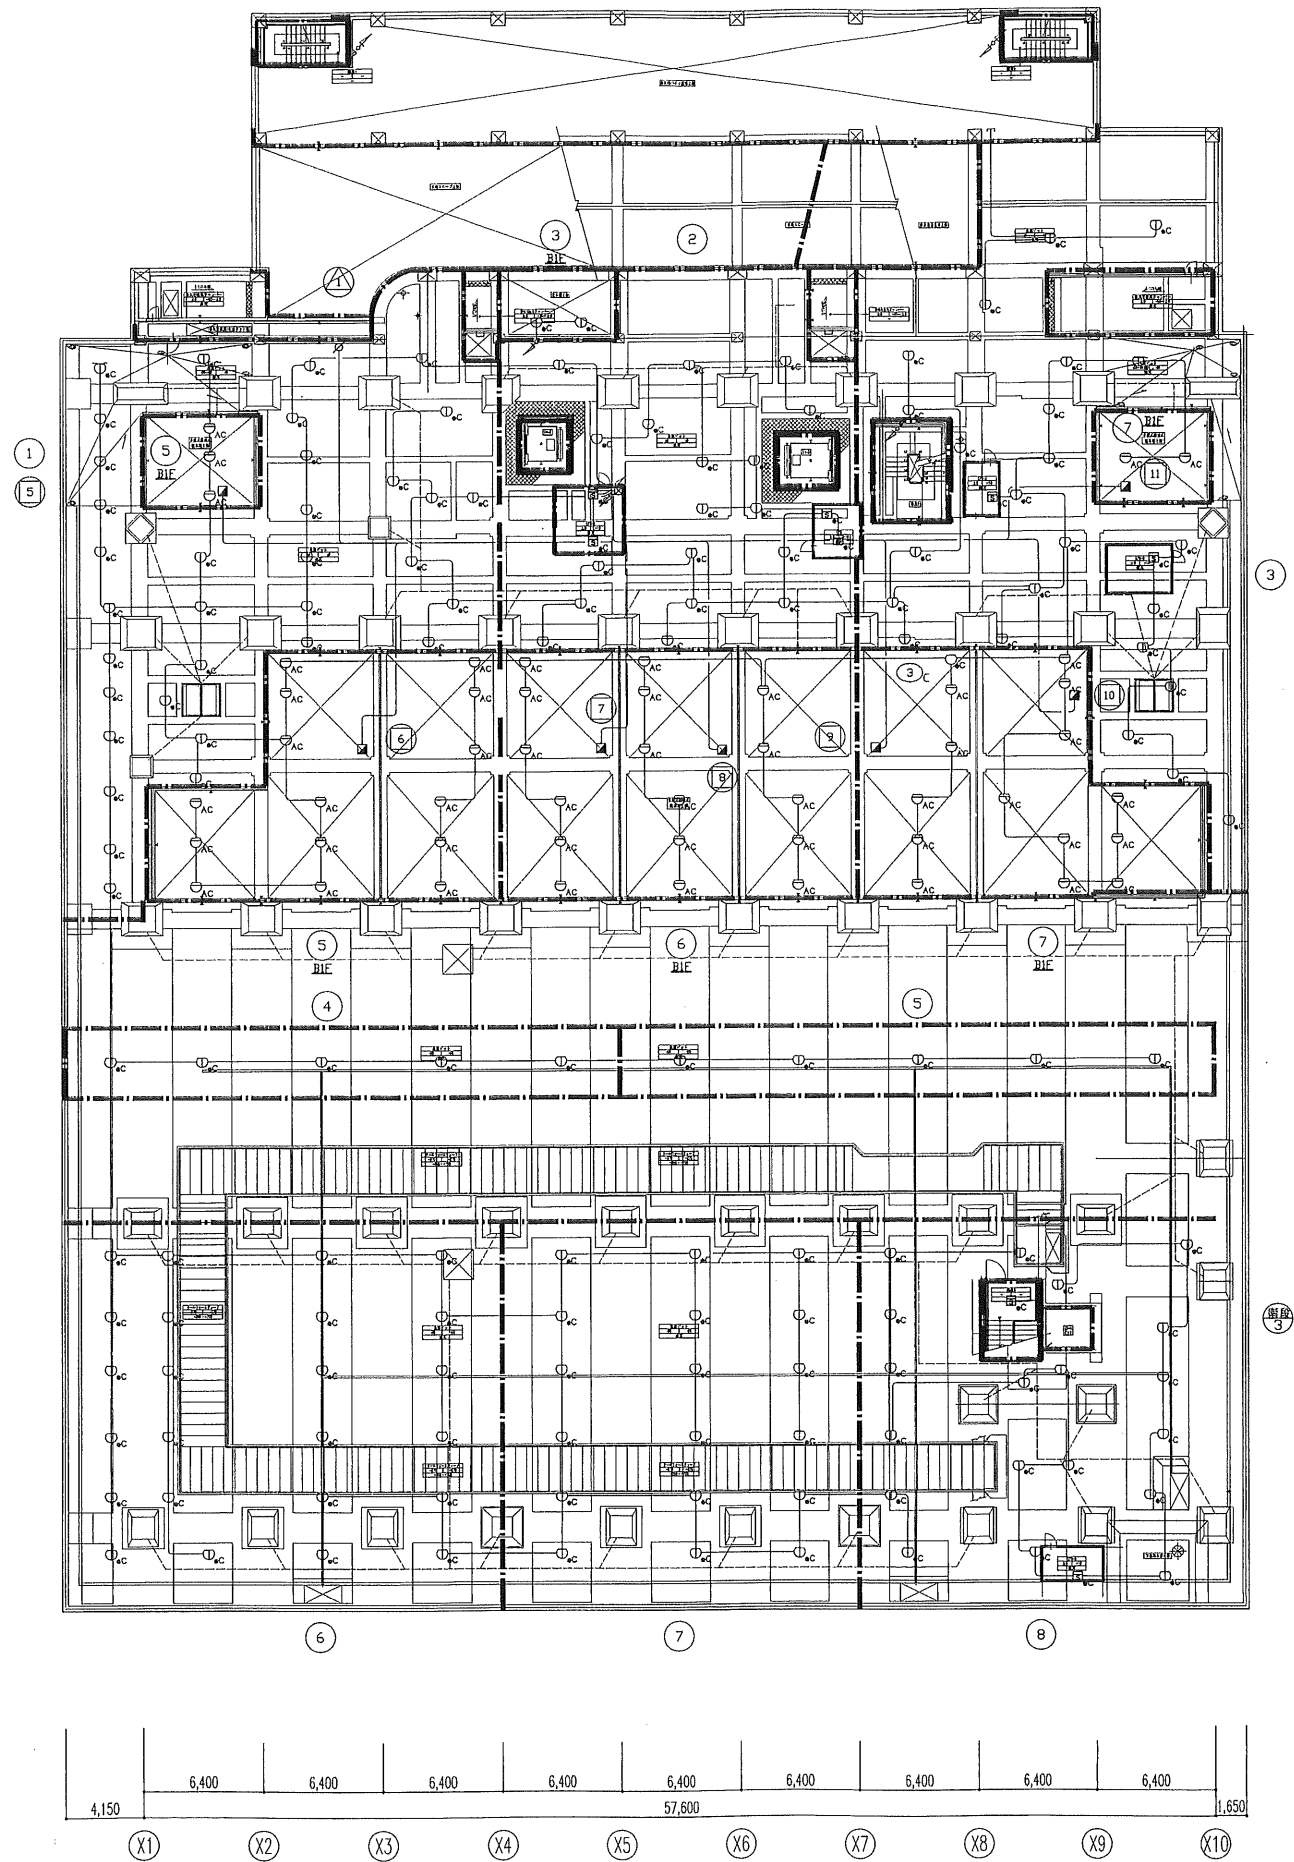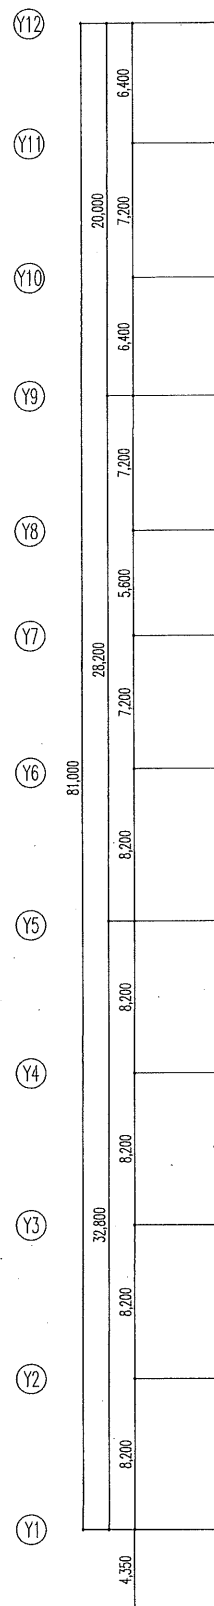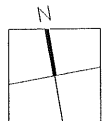

□ _{AC}	9
○ _{AC}	21
○ _{AC}	151
○ _{AC}	1
○	1
■	7
△	1
Ⓜ	7

182

日本設計・竜巳・山形・進藤・馬場設計
甲府市新庁舎建設設計共同企業体

設計
10.09.27
10.10.01
10.10.01

13.3.5
13.3.5
13.3.5
13.3.5

訂正

特記


1級建築士登録第 186904号 黒木正郎
1級建築士登録第 295380号 竹部友久
設備設計1級建築士証交付(番号) 第 1417号
1級建築士登録 第 295380号 竹部友久 IP © 権利 © 建築士会
本図に記された事項は、設備関係規定に適合することを確認した
図号: 3533

甲府市新庁舎建設(建築・設備)工事



図面名称
自動火災報知設備
免震ビット平面図

縮尺
A1:1/200 A3:1/400

図面番号
3533
区分
電気設備図

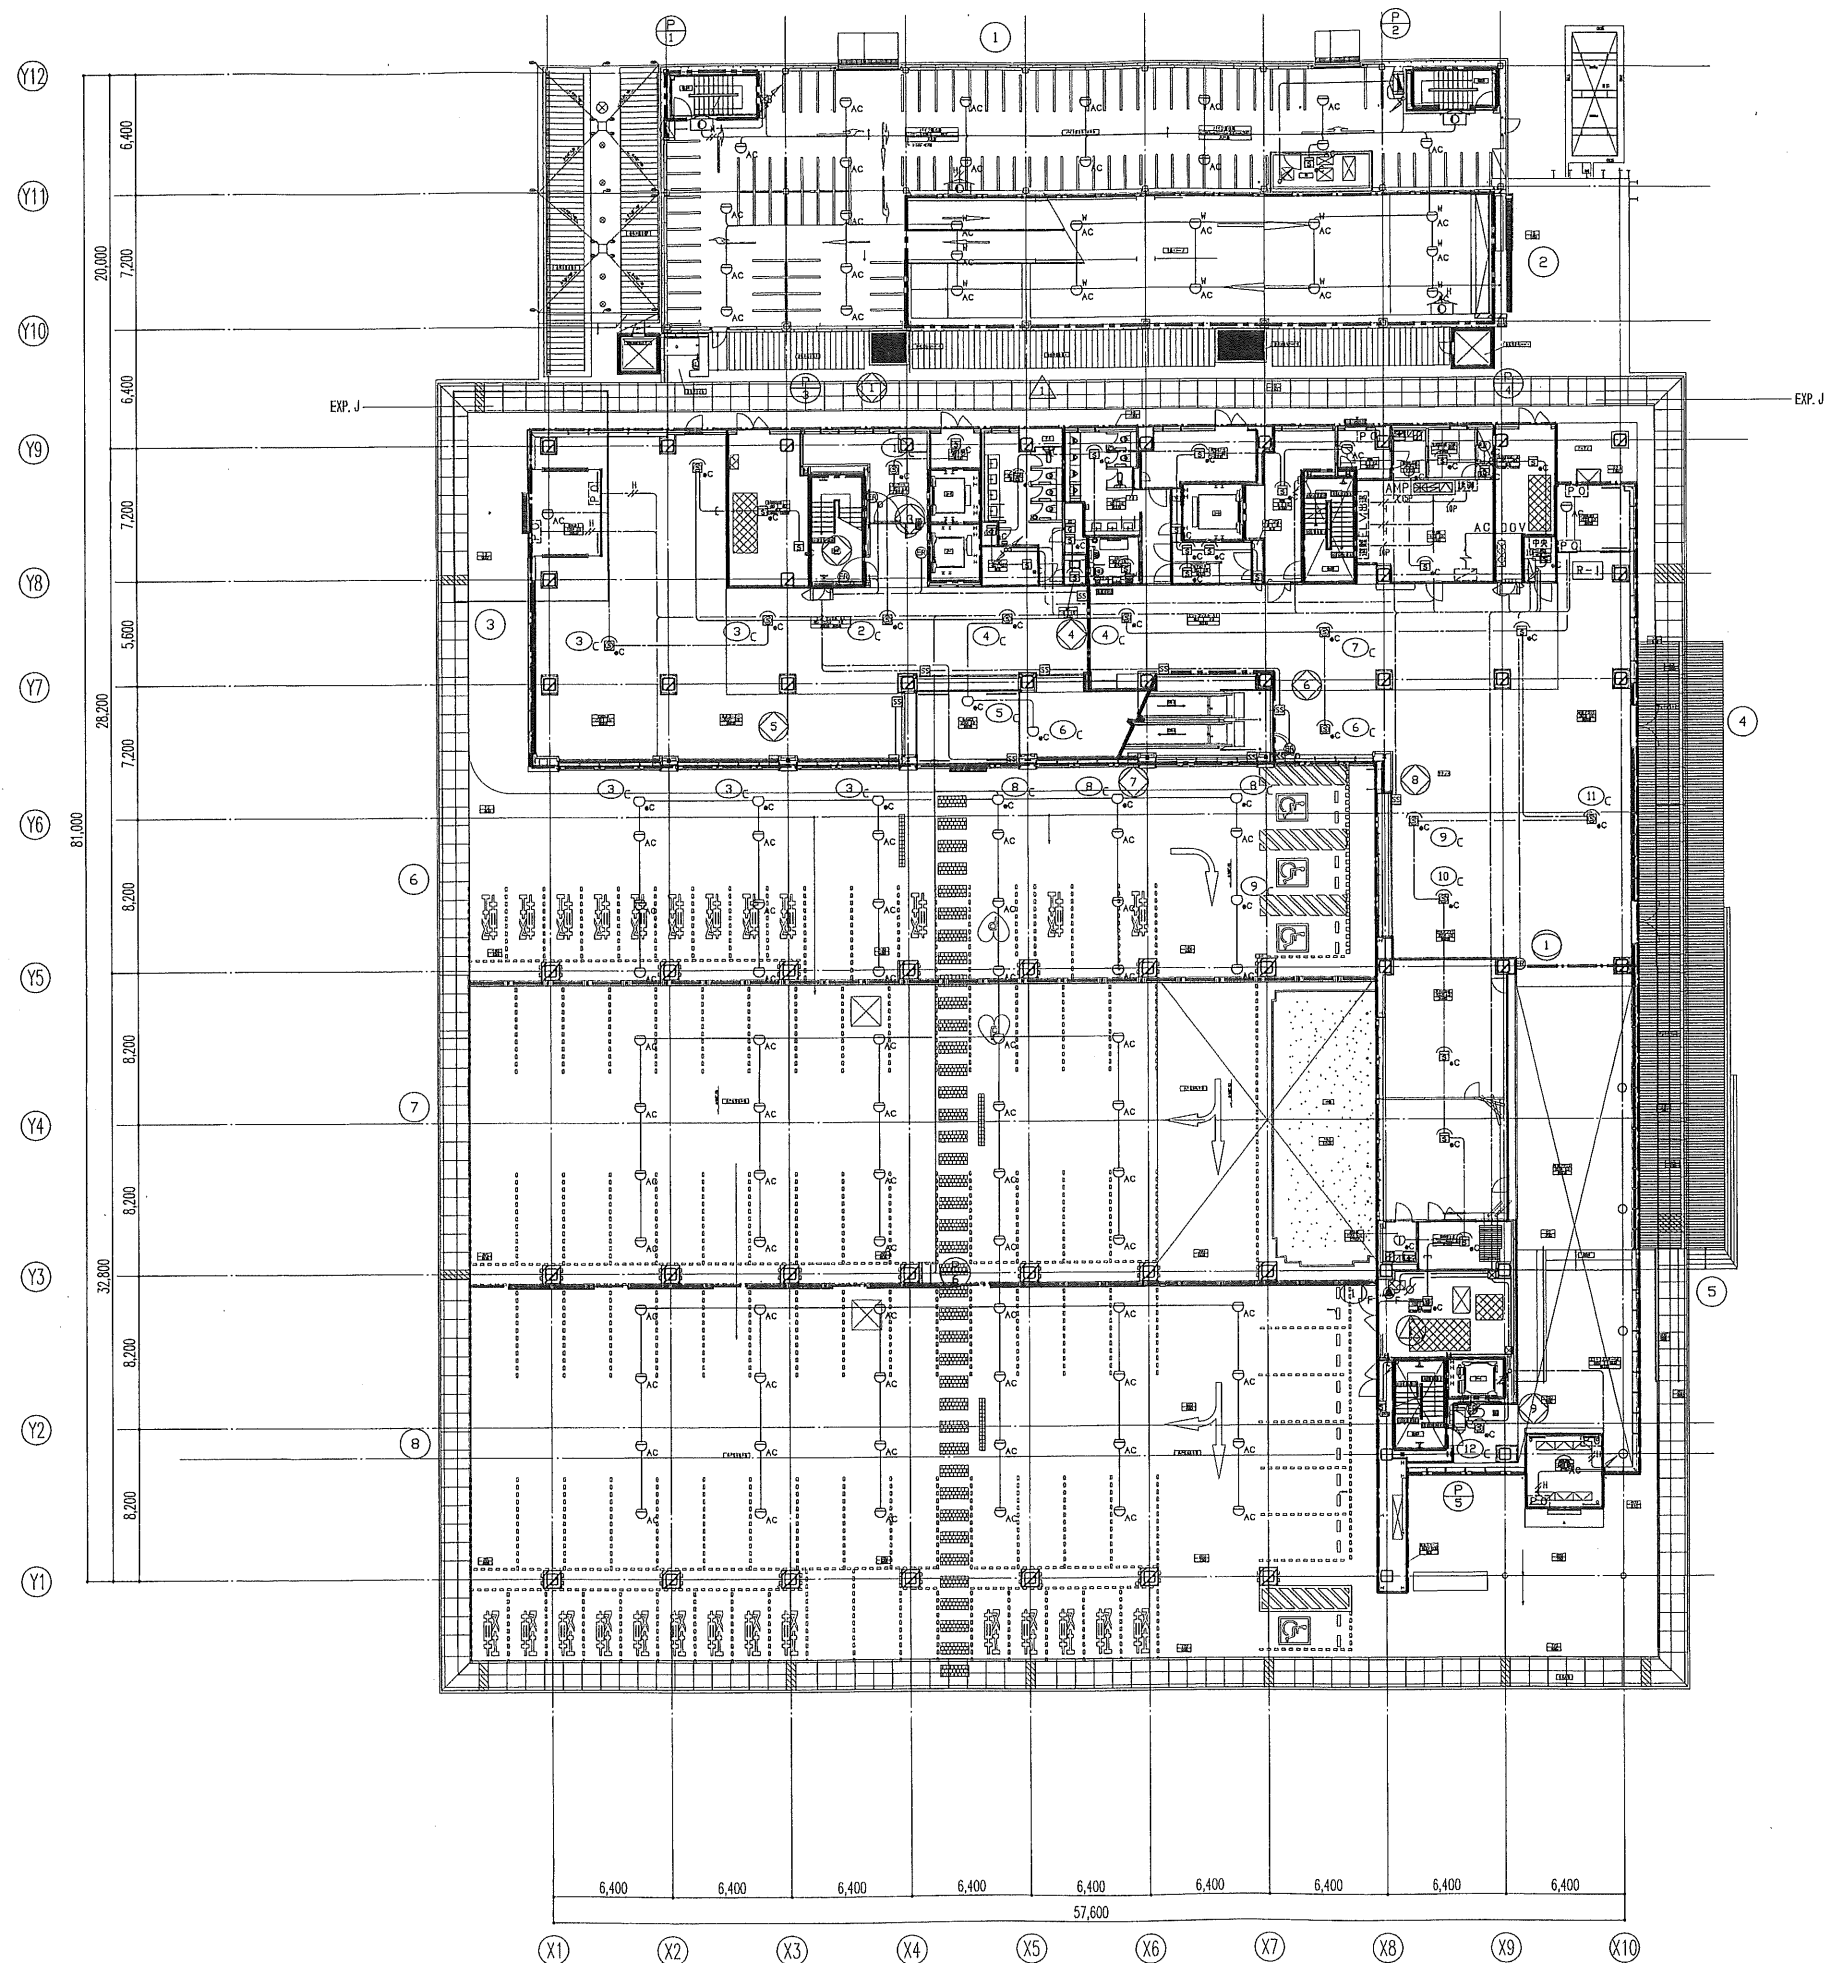

図面番号	3534
枚ノ内	
区分	電気設備図

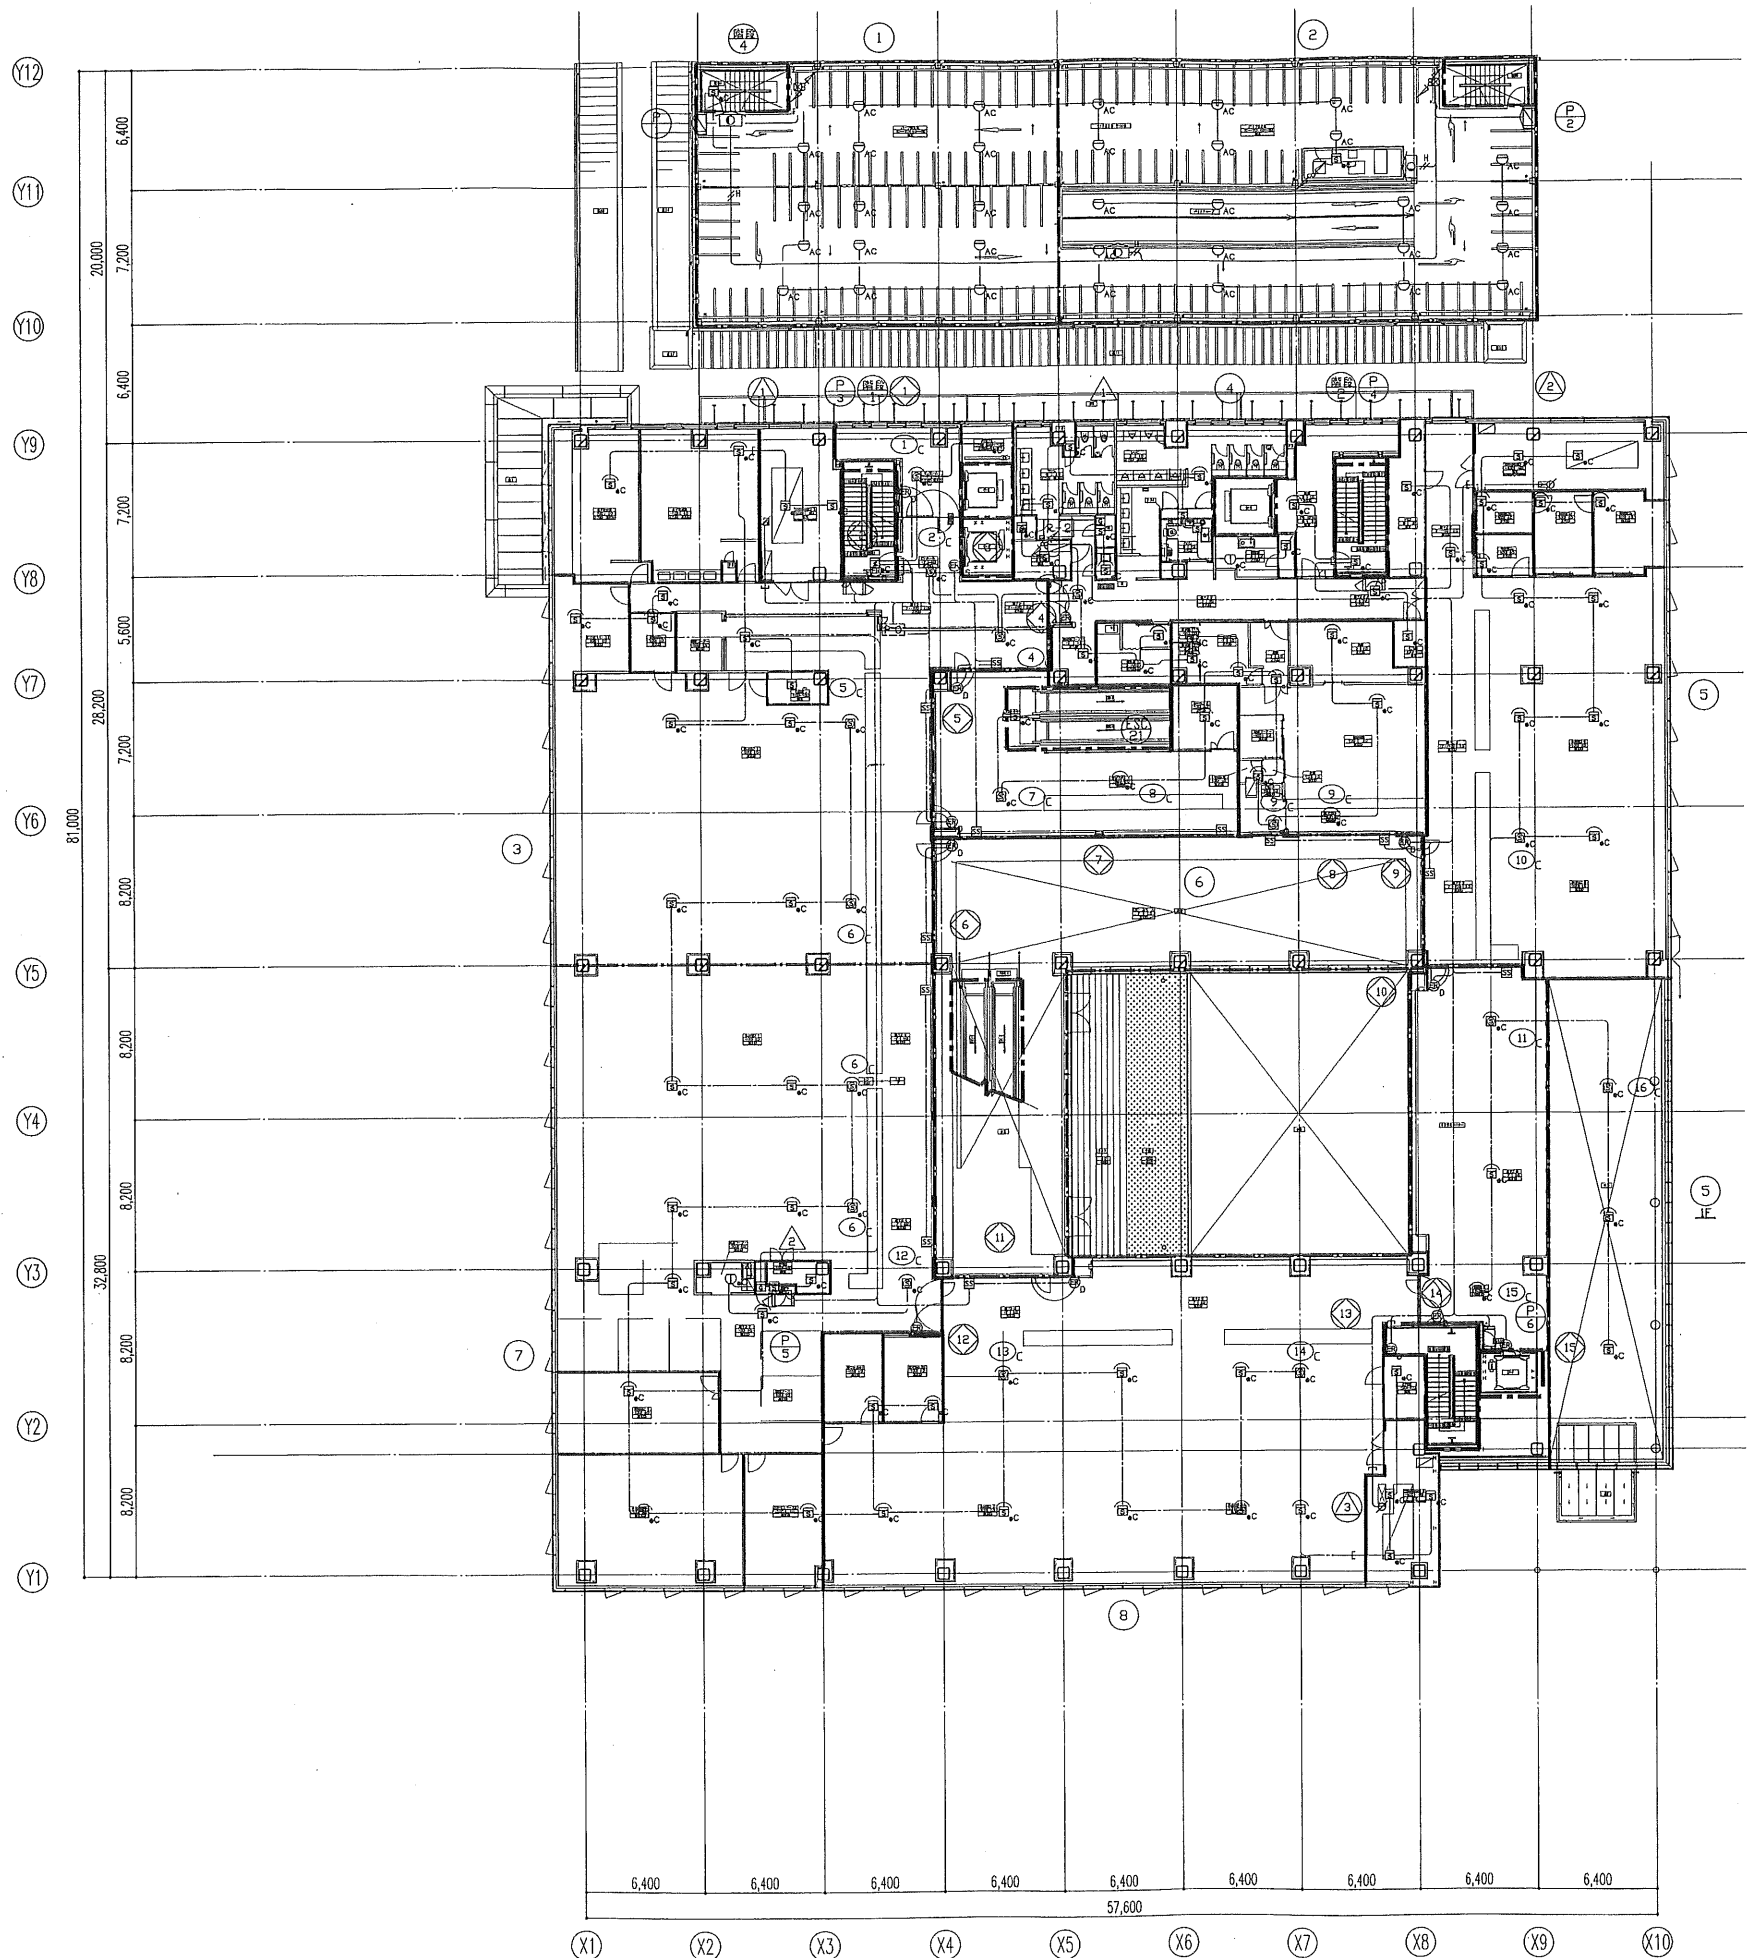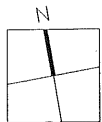

特記なき配管配線及び立上げ下げの電線本数は系統図参照とする。

日本設計・竜巳・山形・進藤・馬場設計
甲府市新庁舎建設設計共同企業体

図面
枚数
10.00.00
10.10.01
10.09.27

設計
監理
作成
13.3.15
13.3.15
13.3.15

訂正



特記

設計
設備
設備
1級建築士登録 第 188904号 黒木正郎
1級建築士登録 第 295380号 竹部友久
設備設計1級建築士証交付(番号) 第 1417号
1級建築士登録 第 295380号 竹部友久 印 〇設計 〇監理 〇設備
本図に記載された事項は、設備関係規定に適合することを確認した
特記:

甲府市新庁舎建設(建築・設備)工事

図面名称
自動火災報知設備
2階平面図
縮尺
A1:1/200 A3:1/400

図面
枚数
3535
電気設備図

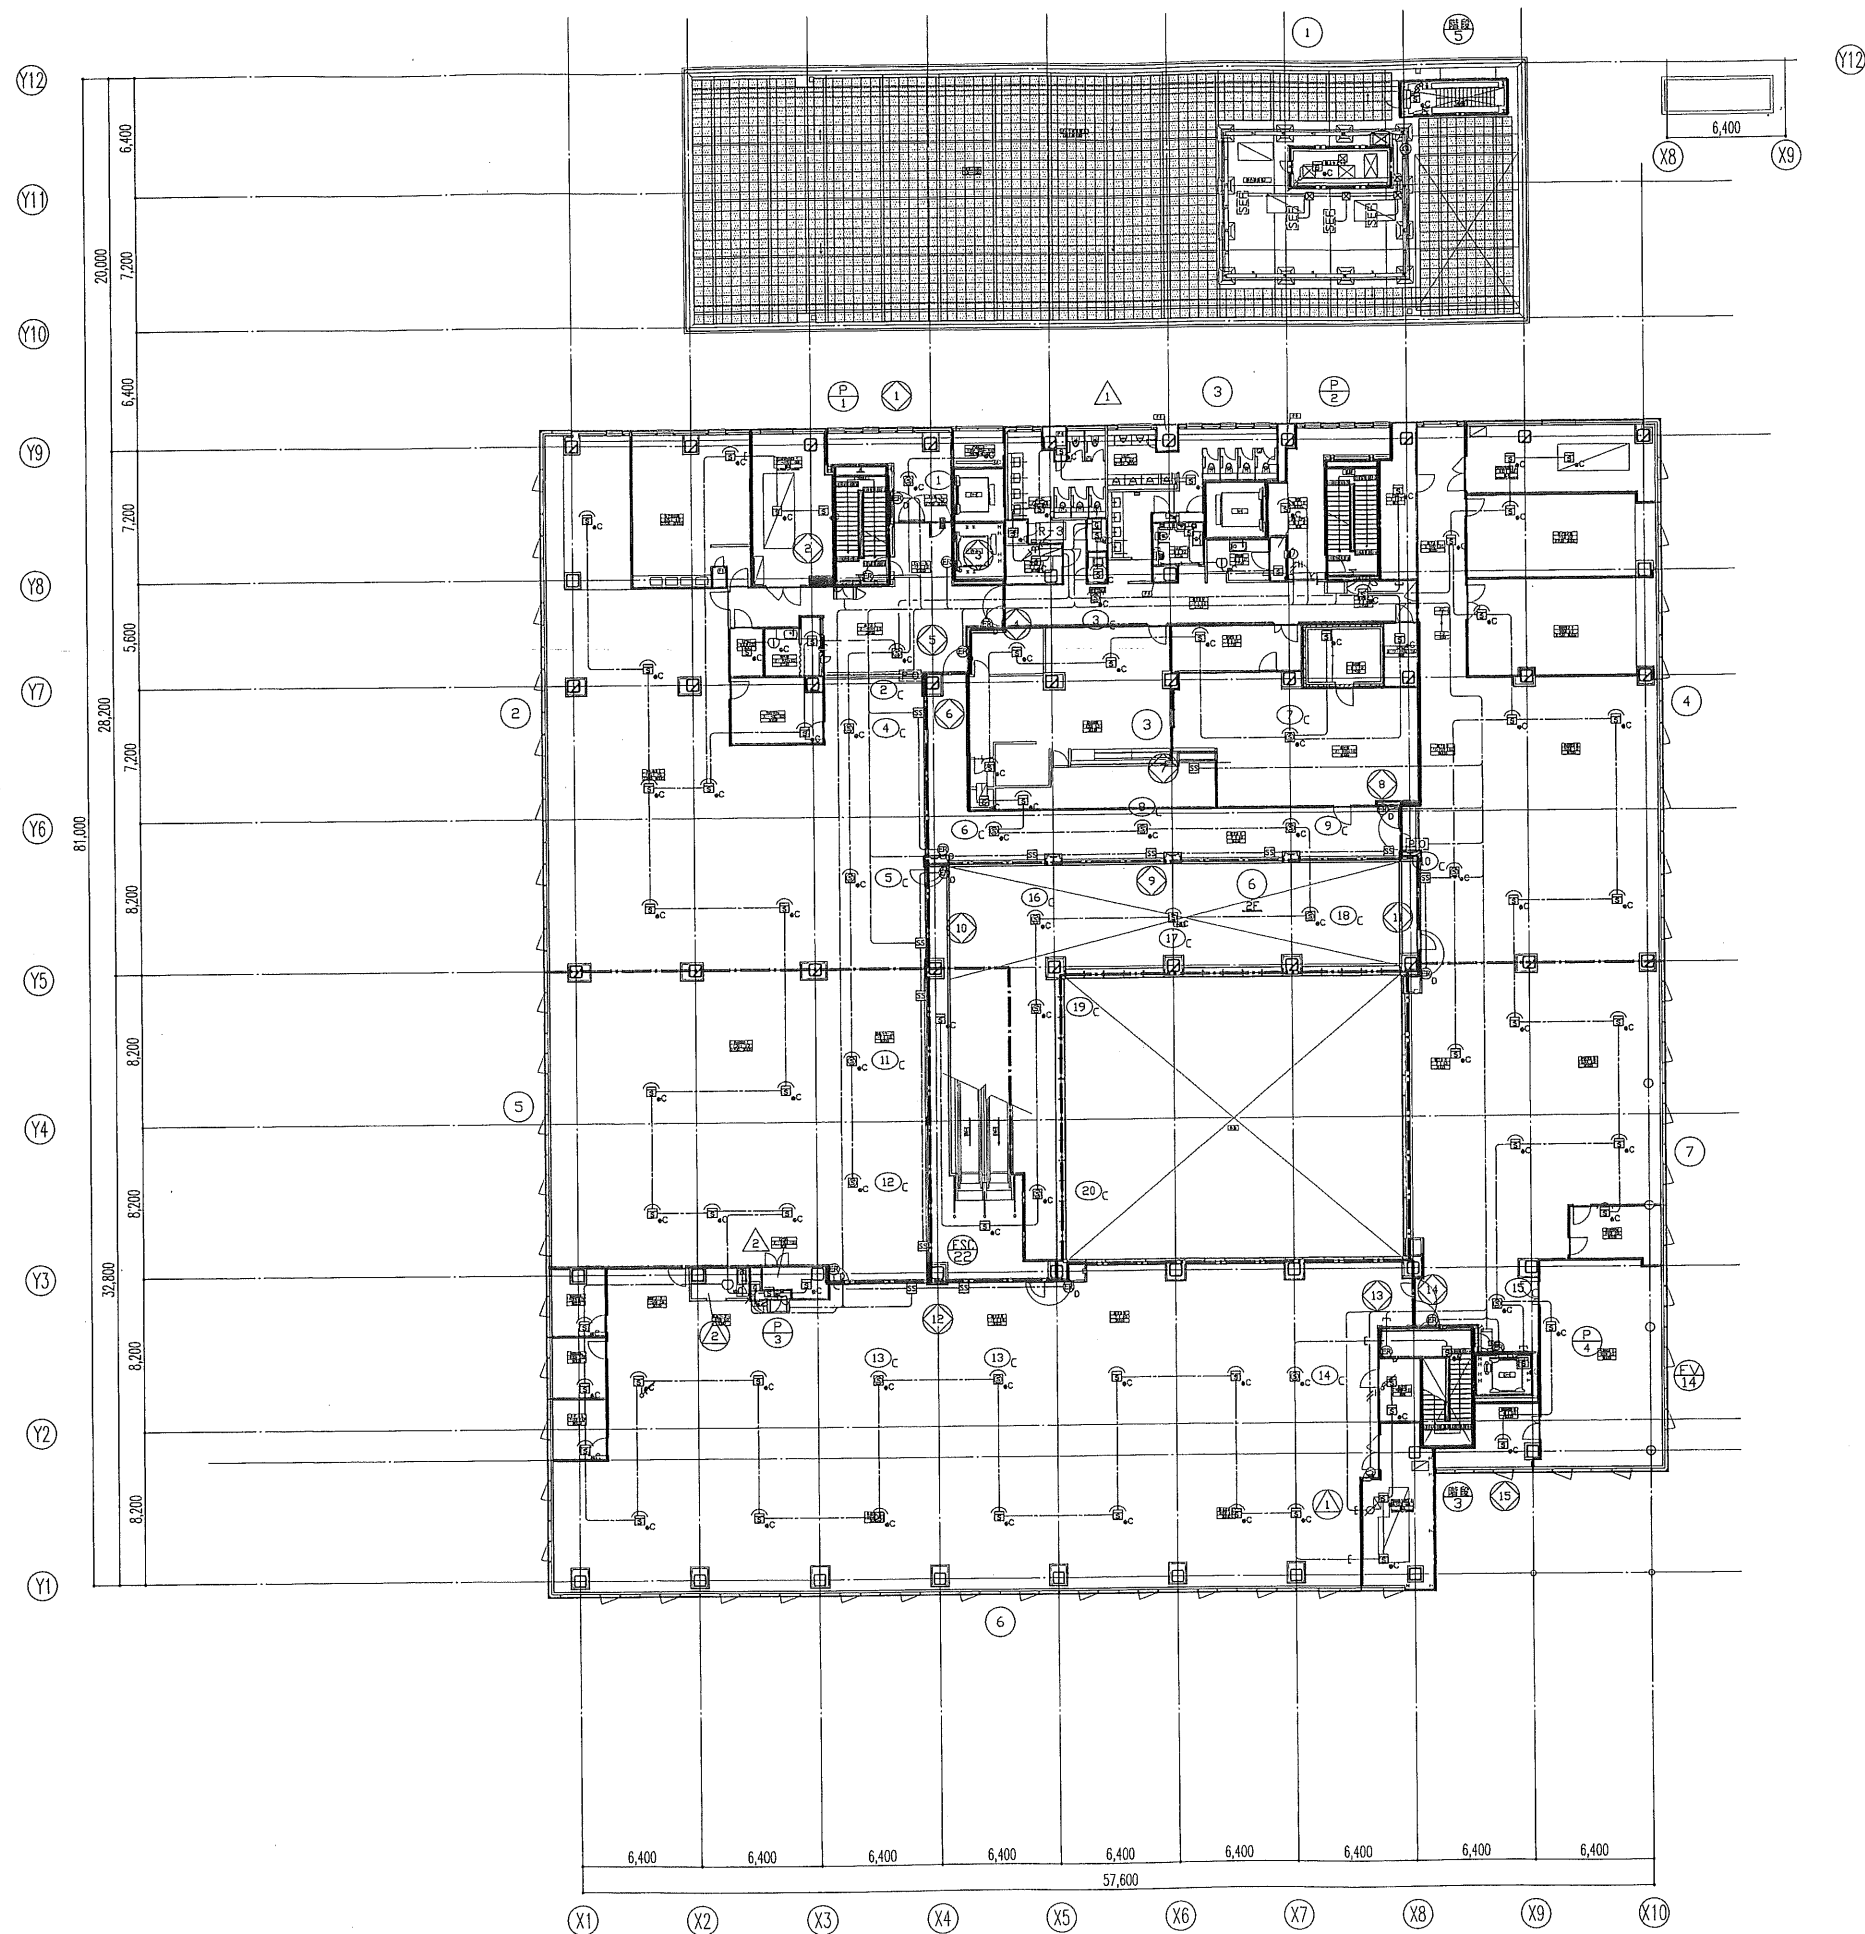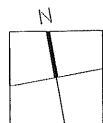

日本設計・竜巳・山形・進藤・馬場設計
甲府市新庁舎建設設計共同企業体

業 主 甲府市
設計 竜巳 山形 進藤 馬場
10.09.27 13.3.15 13.3.15 13.3.15
10.10.01 13.3.15 13.3.15 13.3.15
10.09.27 13.3.15 13.3.15 13.3.15

訂正

特記



統括 1 級建築士登録 第 186904 号 黒木正郎
設備 1 級建築士登録 第 295380 号 竹部友久
設備 設備設計 1 級建築士証交付 (番号) 第 1417 号
1 級建築士登録 第 295380 号 竹部友久 印 〇設計 〇監理
本図に記載された事項は、設備関係規定に適合することを確認した
備考欄:

甲府市新庁舎建設 (建築・設備) 工事

図面名称 自動火災報知設備
3 階平面図

縮尺 A1:1/200 A3:1/400

図面番号 3536
区分 電気設備図

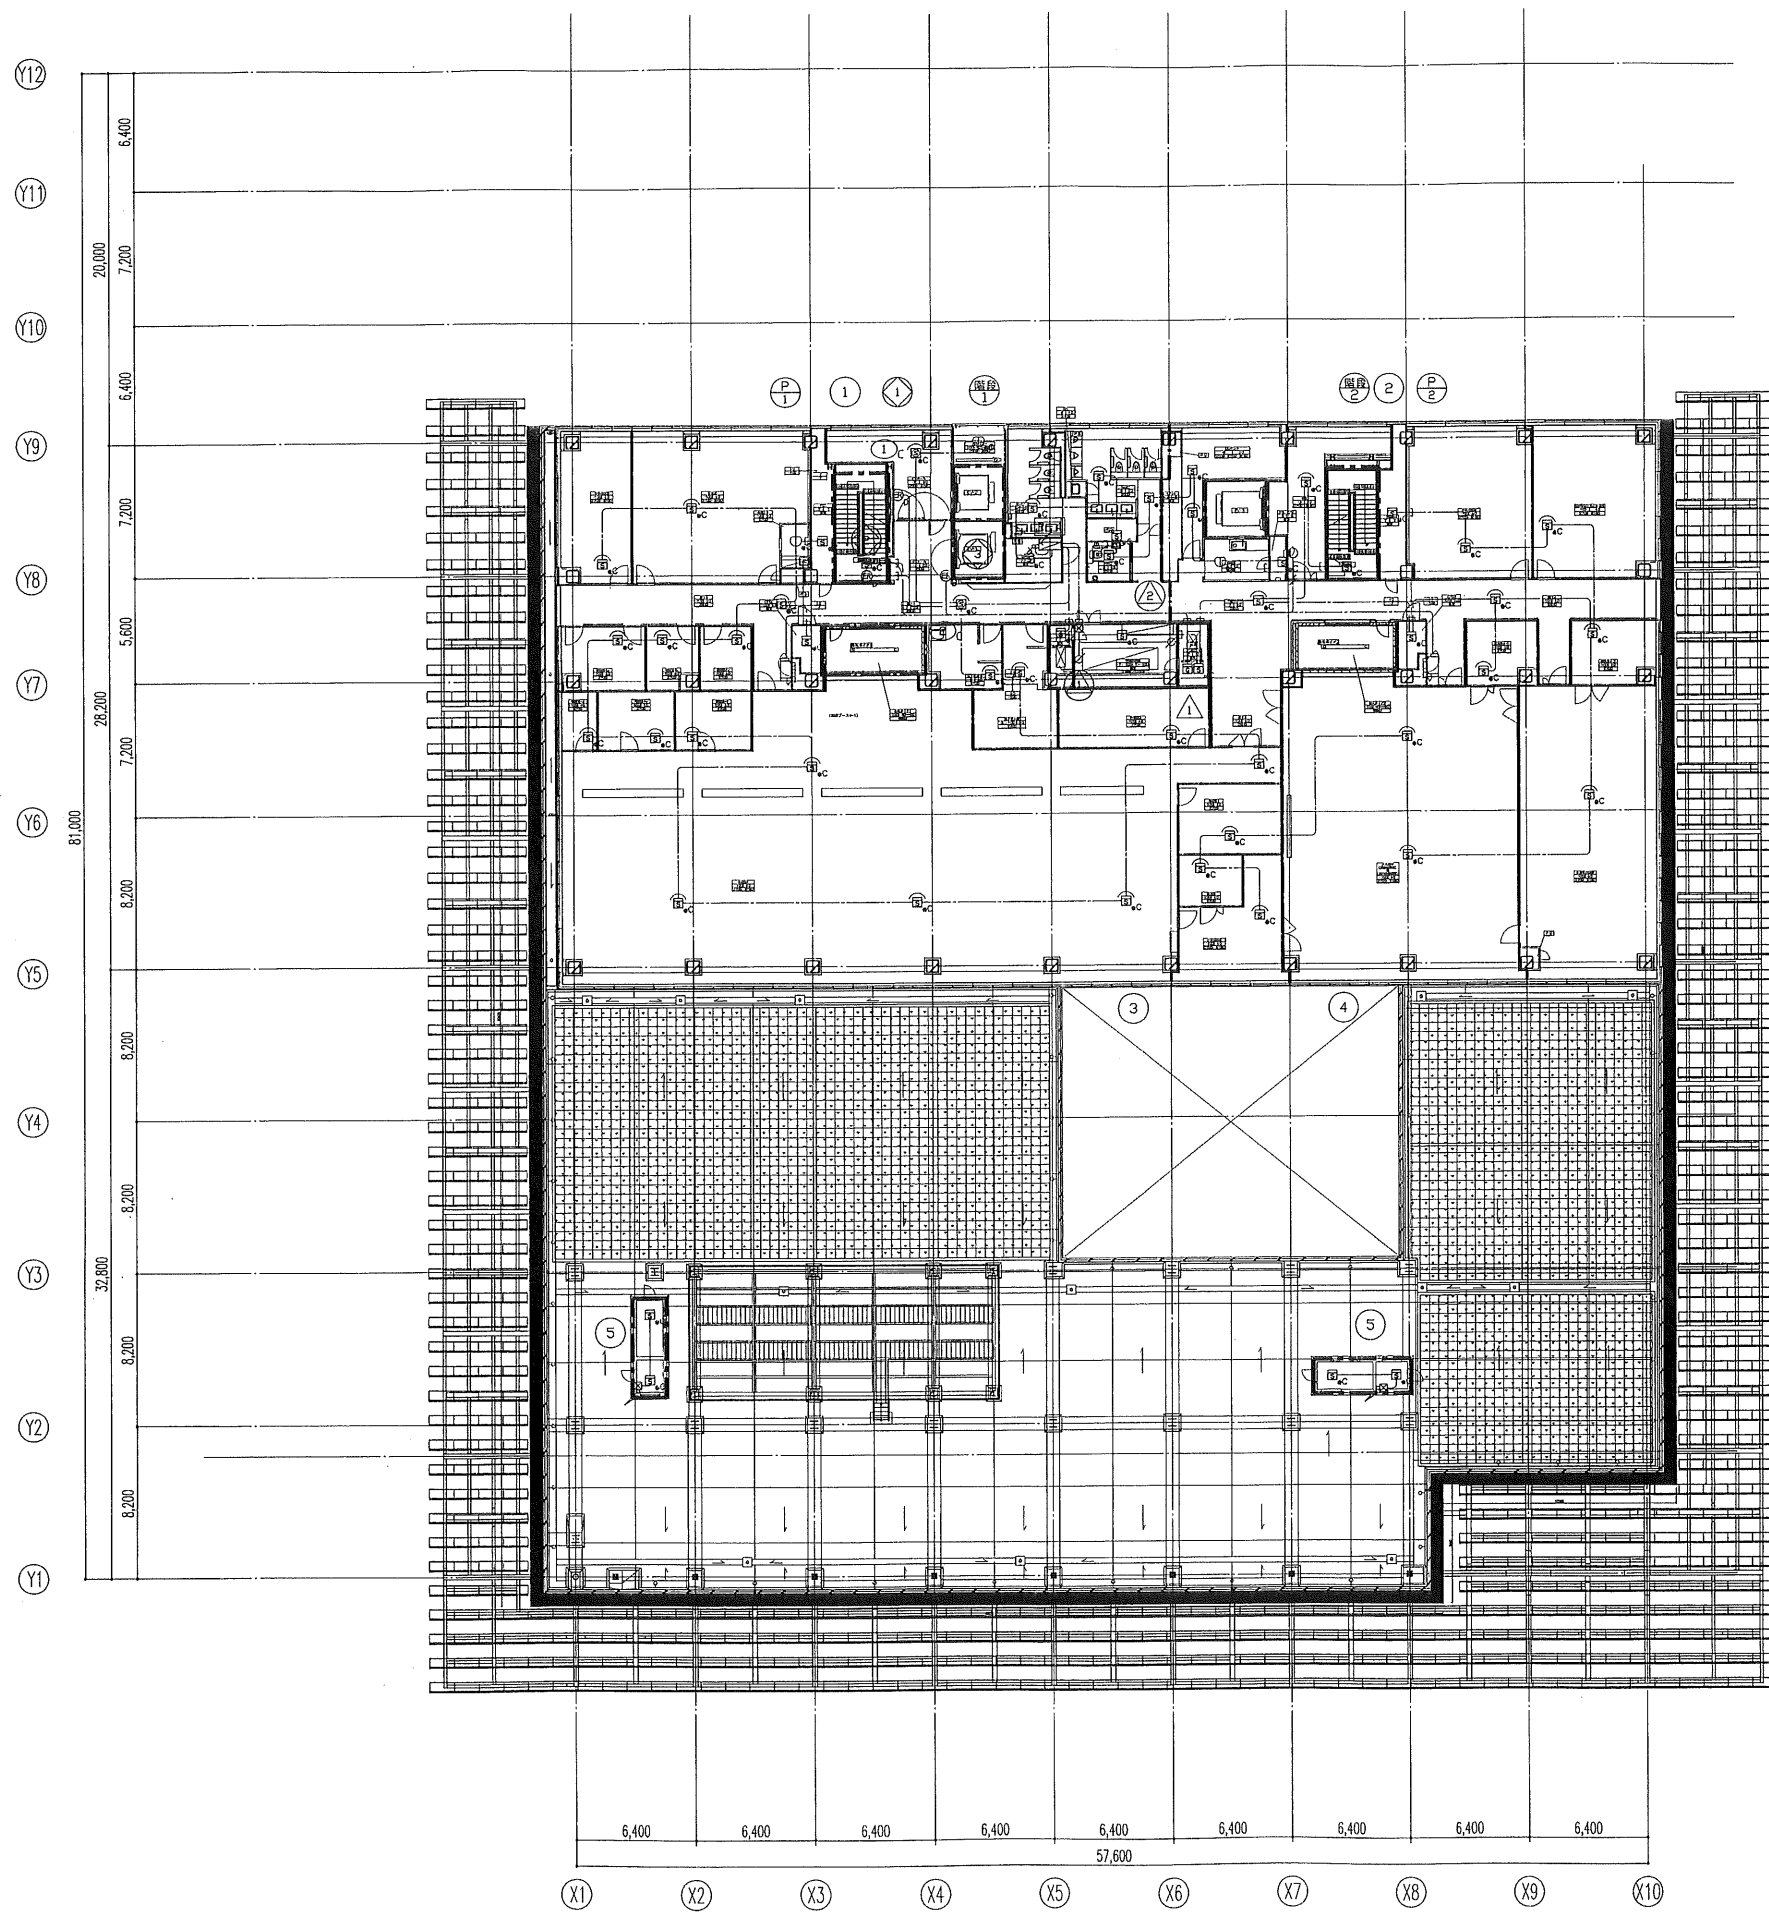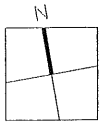

日本設計・竜巳・山形・進藤・馬場設計
甲府市新庁舎建設設計共同企業体

10.00.00
10.10.01
10.09.27

13.3.15
13.3.15
13.3.15

訂正

特記



1級建築士登録第186904号 黒木正郎
1級建築士登録第295380号 竹部友久
設備設計1級建築士証交付(番号) 第1417号
1級建築士登録 第295380号 竹部友久 印 〇設計 〇監理 〇確認
本図に記載された事項は、設備関係規定に適合することを確認した
図号: 3537

甲府市新庁舎建設(建築・設備)工事


自動火災報知設備
4階平面図

縮尺 A1:1/200 A3:1/400

図面番号 3537
図名 電気設備図

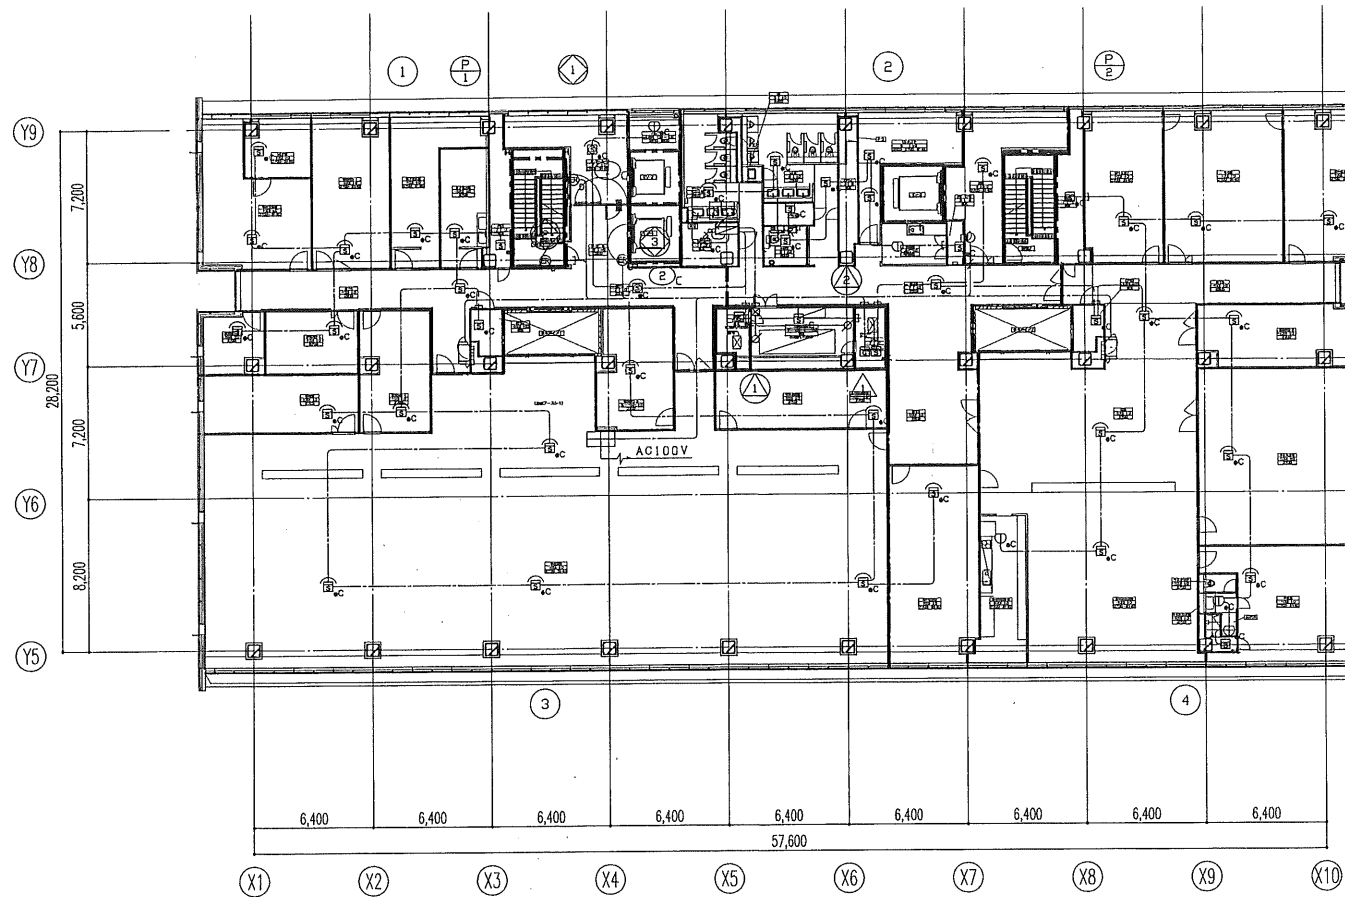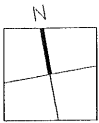

5階平面図

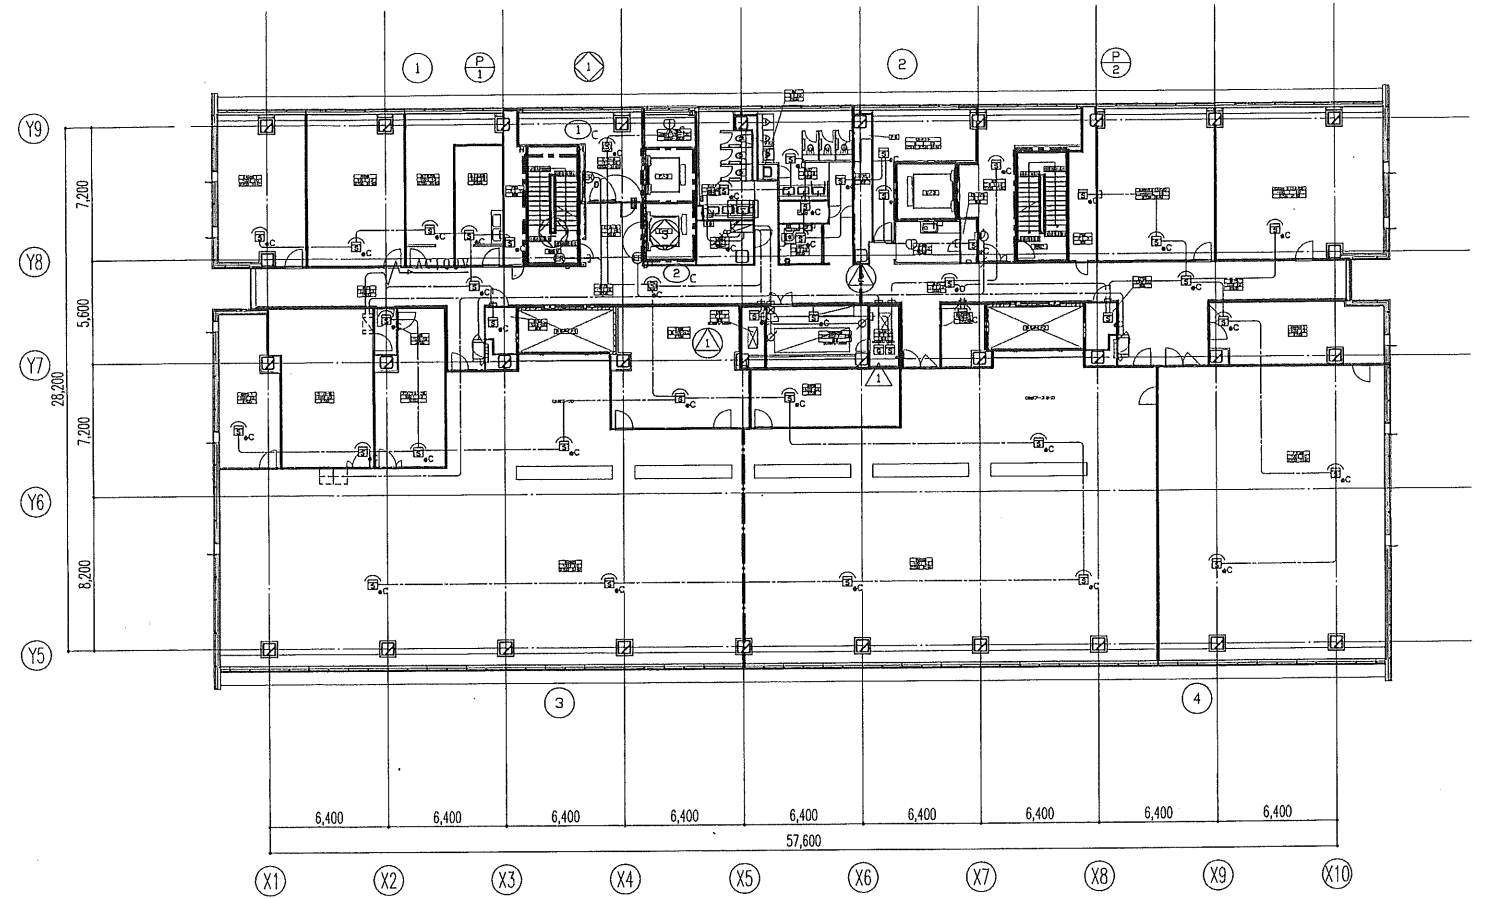

6階平面図

特記なき配管配線及び立上げ引下げの電線本数は系統図参照とする。

日本設計・竜巳・山形・進藤・馬場設計
甲府市新庁舎建設設計共同企業体



竣工図
1/33.15
1/33.15
1/33.15
1/33.15

訂正



特記

構成
1級建築士登録第186904号 黒木正郎
設備
1級建築士登録第295380号 竹部友久
設備設計1級建築士証交付(番号) 第1417号
1級建築士登録 第295380号 竹部友久 印 〇設計 〇監査合格
本図に記載された事項は、設備関係規定に適合することを確認した
備考欄:


甲府市新庁舎建設(建築・設備)工事

図面名称
自動火災報知設備
5・6階平面図
縮尺
A1:1/200 A3:1/400

図面番号
3538
区分
電気設備図

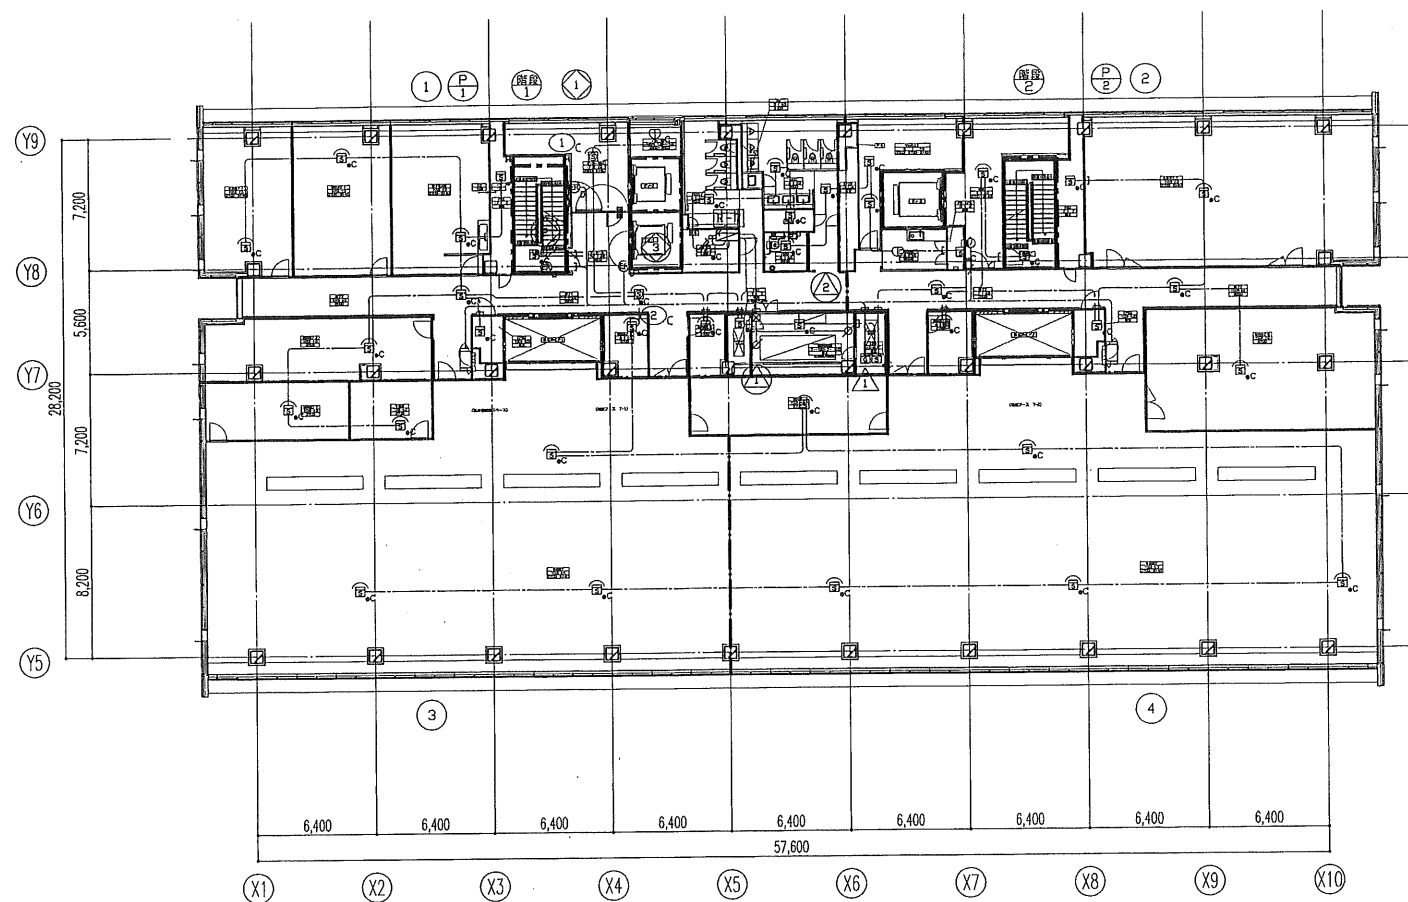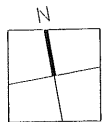


7階平面図

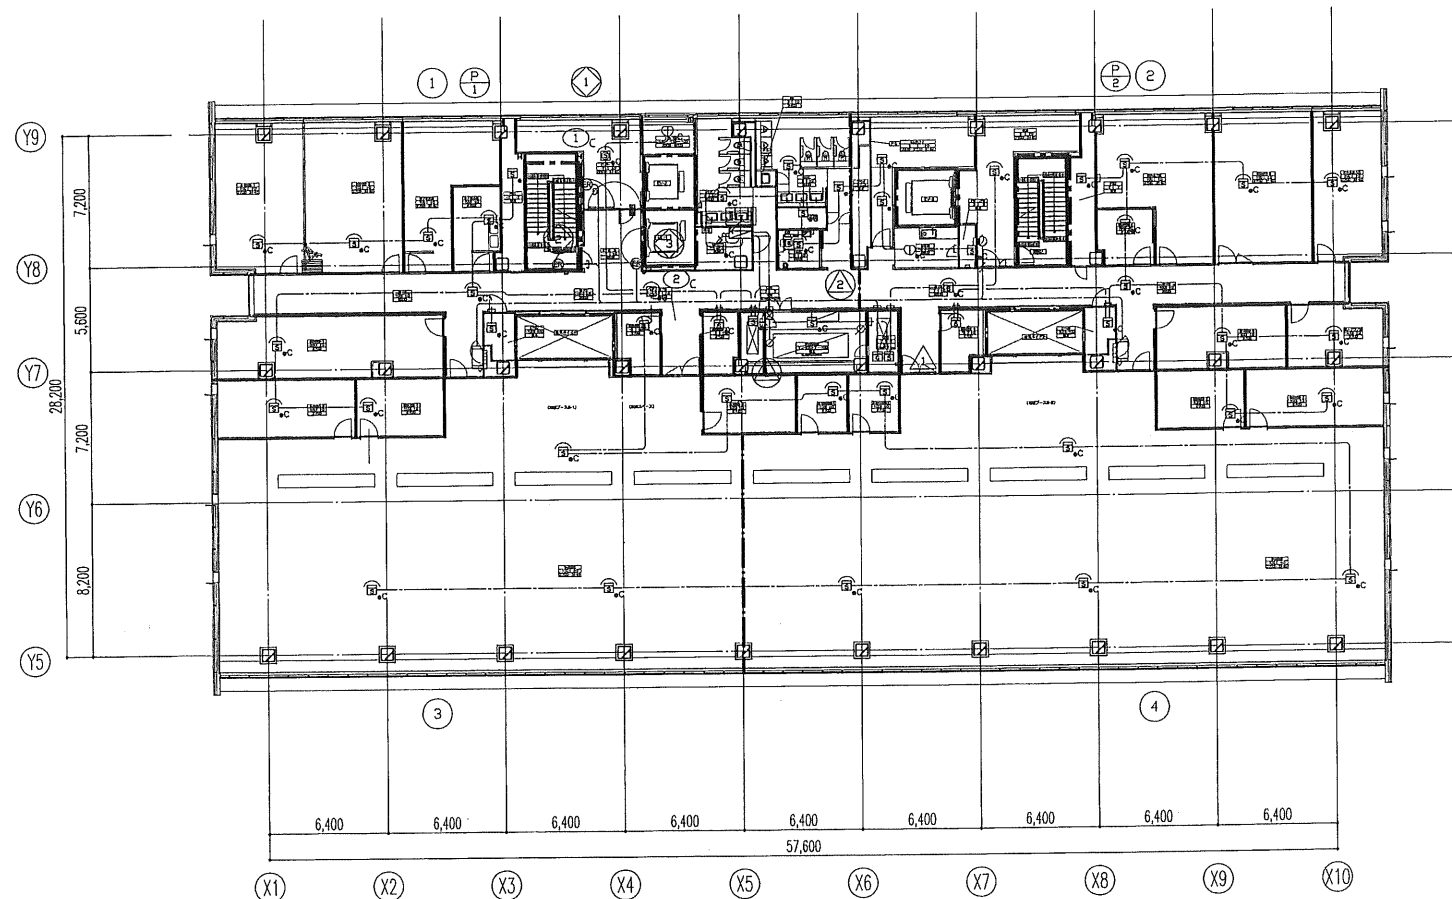

8階平面図

特記なき配管配線及び立上げ引下げの電線本数は系統図参照とする。

日本設計・竜巳・山形・進藤・馬場設計
甲府市新庁舎建設設計共同企業体

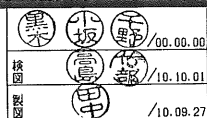

校訂図
13.3.15
13.3.15
13.3.15

訂正


特記

版権
1級建築士登録第 186904号 黒木正郎
設備
1級建築士登録第 295380号 竹部友久
設備設計 1級建築士証交付(番号) 第 1417号
1級建築士登録 第 295380号 竹部友久 印 〇設計 〇設備監理
本図に記載された事項は、設備関係図に適合することを確認した
備考欄:


甲府市新庁舎建設(建築・設備)工事

図面名称
自動火災報知設備
7・8階平面図
縮尺
A1:1/200 A3:1/400

図面番号
3539
区分
電気設備図

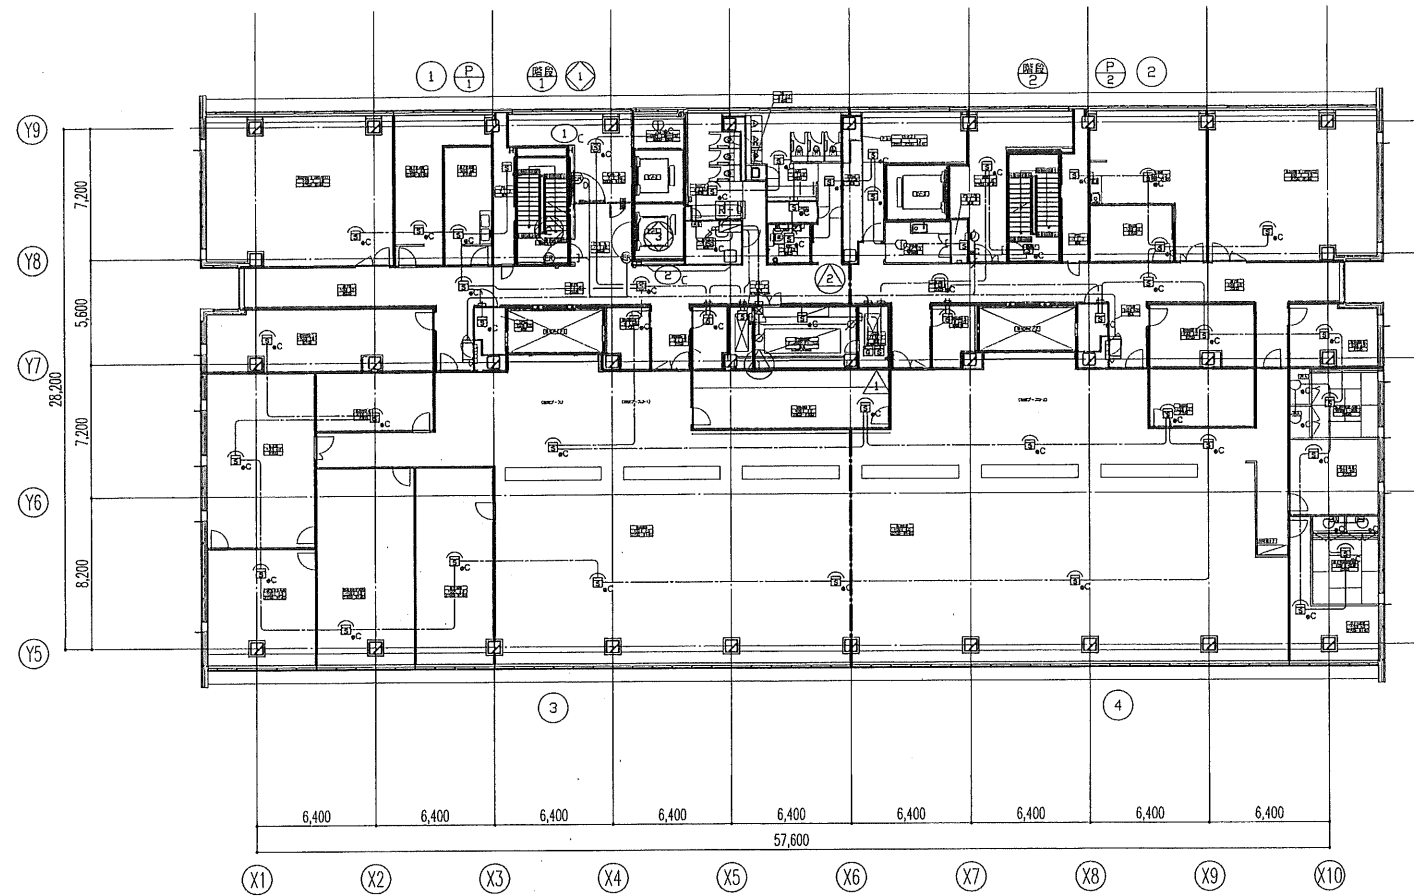

9階平面図

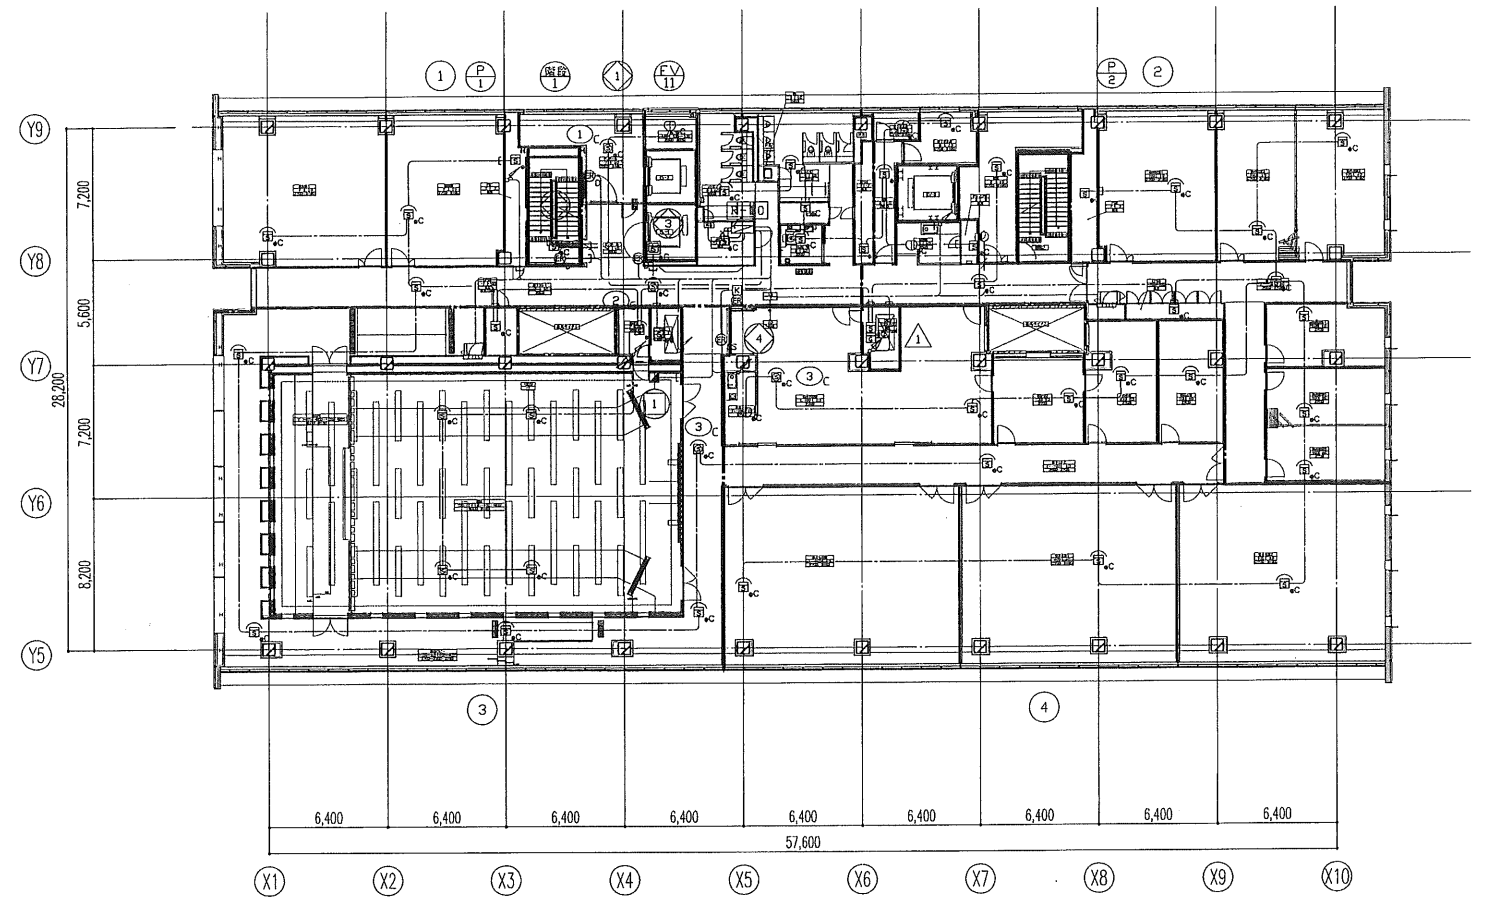

10階平面図

特記なき配管配線及び立上げ引下げの電線本数は系統図参照とする。

日本設計・竜巳・山形・進藤・馬場設計
甲府市新庁舎建設設計共同企業体

10.00.00
10.10.01
10.09.27

13.3.15
13.3.15
13.3.15

訂正

特記


1級建築士登録第186904号 黒木正郎
1級建築士登録第296380号 竹部友久
設備設計1級建築士証交付(番号) 第1417号
1級建築士登録第296380号 竹部友久 印 〇 設計 〇 監理 〇 監理
本図に記載された事項は、設備関係規定に適合することを確認した。
図号: 3540

甲府市新庁舎建設(建築・設備)工事

図面名称
自動火災報知設備
9・10階平面図

縮尺
A1:1/200 A3:1/400

図面番号
3540
電気設備図

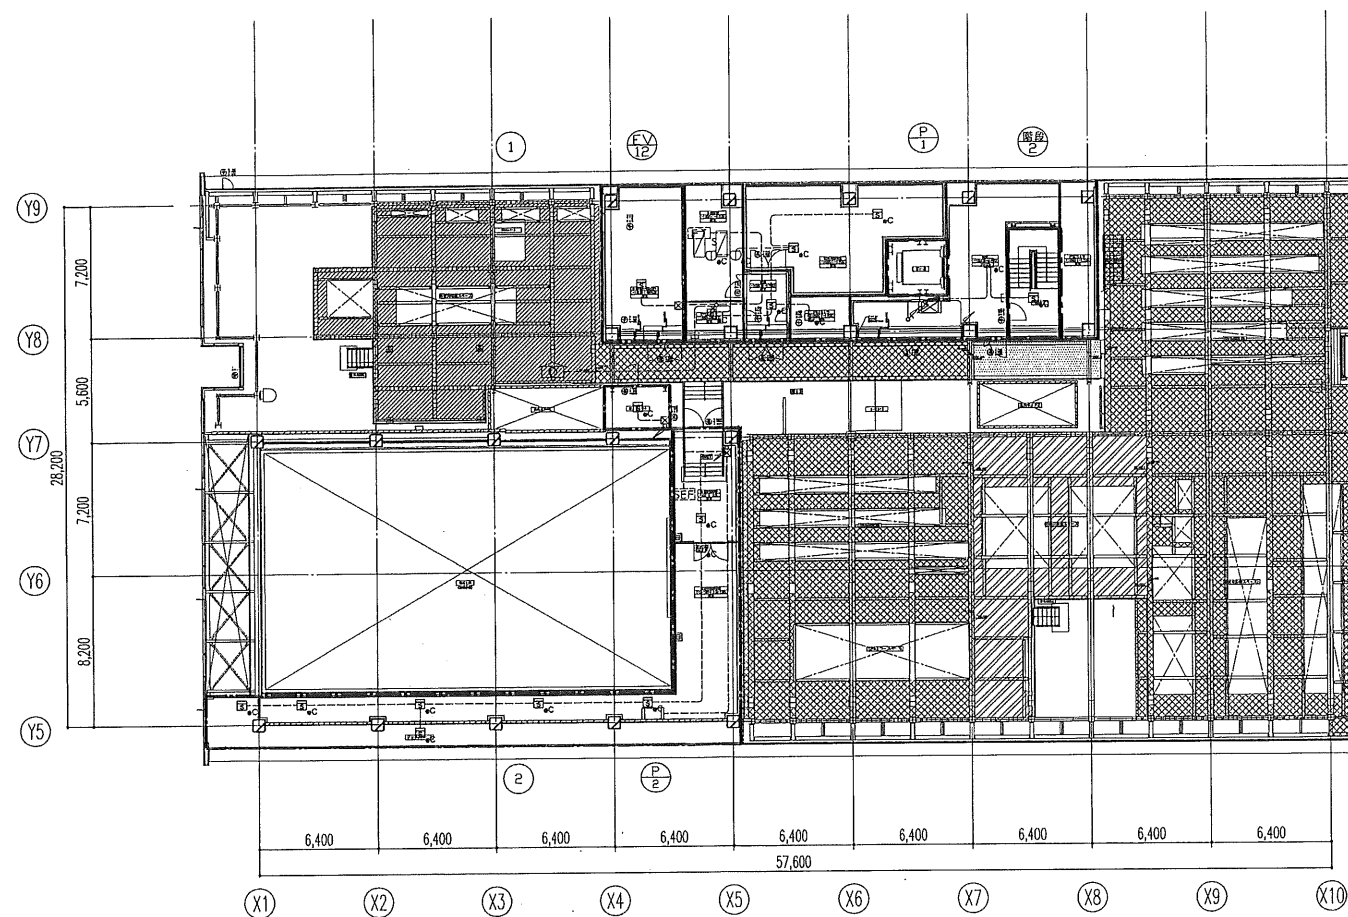

PH2階平面図

図面番
3541
電気設備図

＜ 凡 例 ＞		
記 号	名 称	備 考
	火災予兆センサ	検出範囲：0.001%/m～20%/m W305×H235×D95
	サンプリング管	硬質塩化ビニル管 VP
	表示機	5回線用
	中継器	
	電 路 (a)	EM-HP1.2-3P
	電 路 (b)	EM-HP1.2-5P

＜ 注 記 ＞

「凡例」の仕様欄記載の他は下記による。


1. 火災予兆センサ

- 検出方式 レーザー拡散乱光検知方式（粒子径の制限を受けない検知方式とすること）
- 重量 約2Kg
- 寸法 W305×H235×D95
- 電源電圧 AC100V/DC24Vの2電源切替方式
- 消費電流 最大550mA
- 使用温度範囲 -10～50℃
- 検出範囲 減光率0.001～20%/m（アラーム設定範囲0.01～20%/m）
- 表示灯 7, 5LED（アラーム1・2・3, 電源, 異常, 遮断, 音響停止） バーグラフ表示灯、デジタル表示灯
- 外部出力 【検出信号】接点定格：1A@30VDC
アラーム1（1t）、アラーム3（1t）、異常（1t）
【その他】煙濃度アナログ出力（4～20mA）



2. サンプリング配管

- 配管 JIS-K6741 硬質塩化ビニル管VP
- 呼び径 20A
- 重量 0.310kg/m


＜ 火災予兆センサ 機器図 ＞

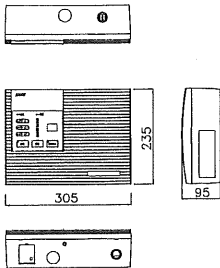


＜ 系 統 図 ＞

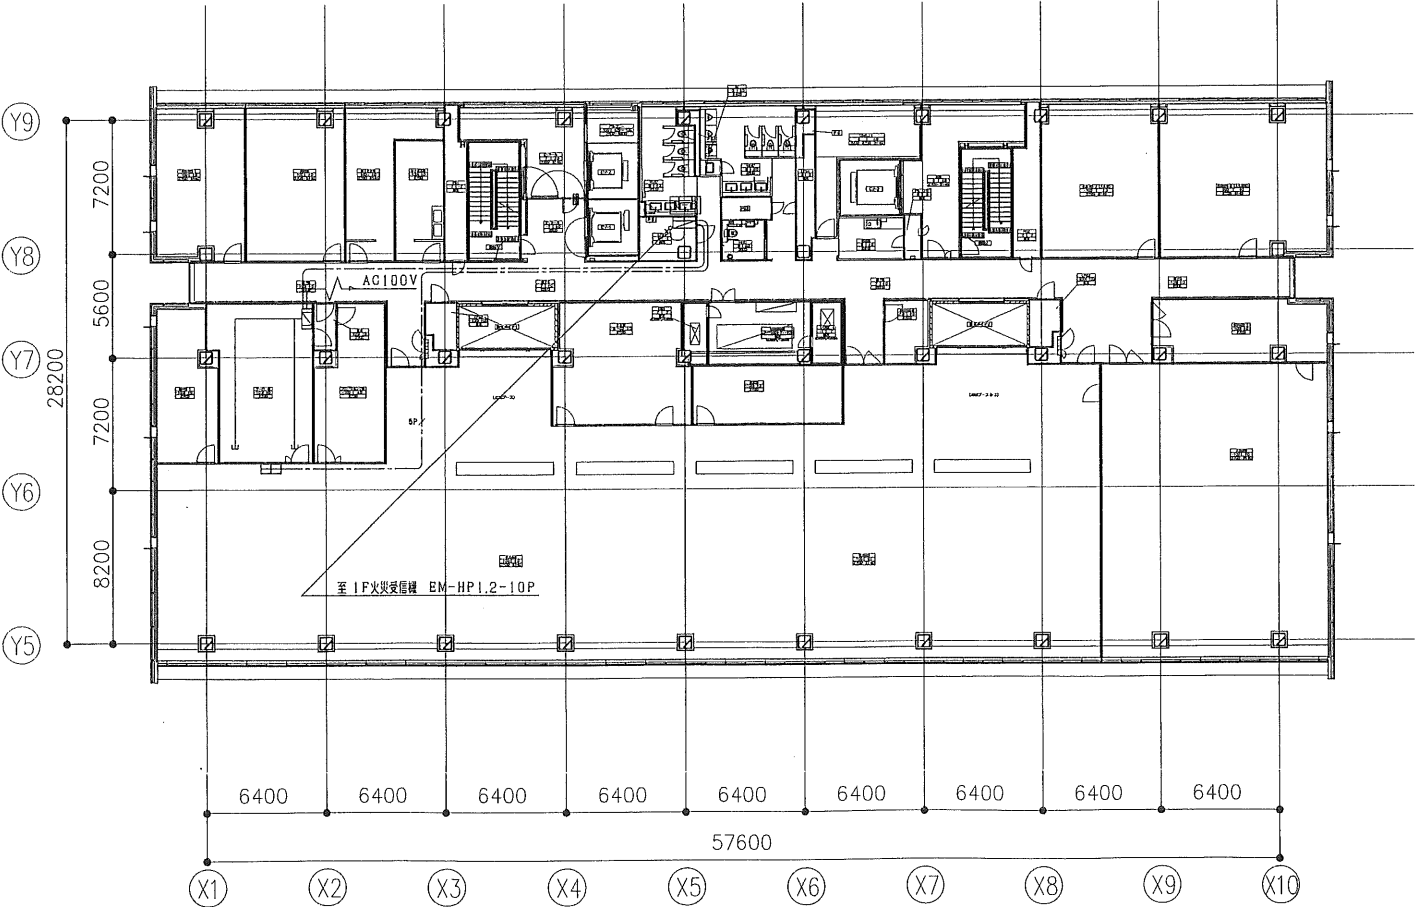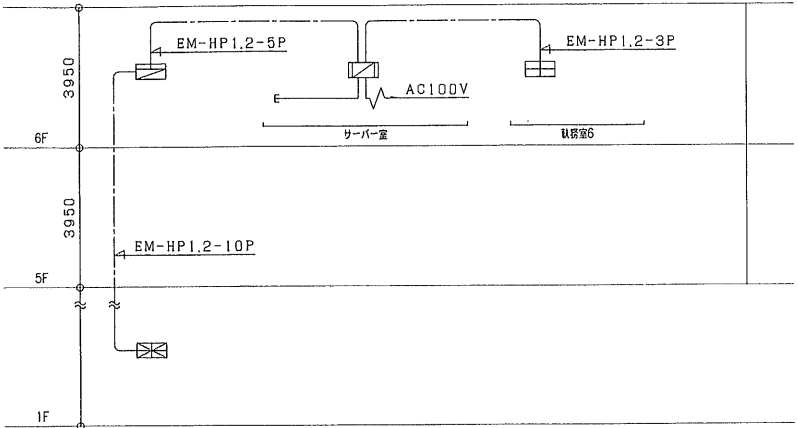

6F 平面図

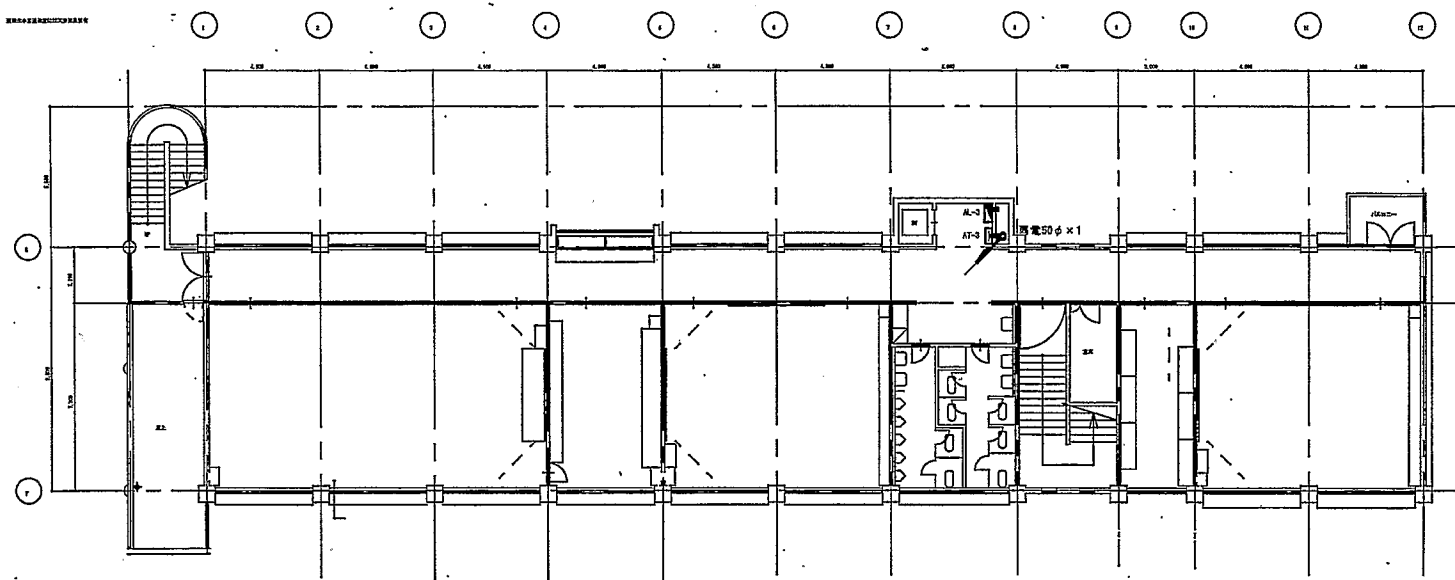


南庁舎1号館 3階平面図

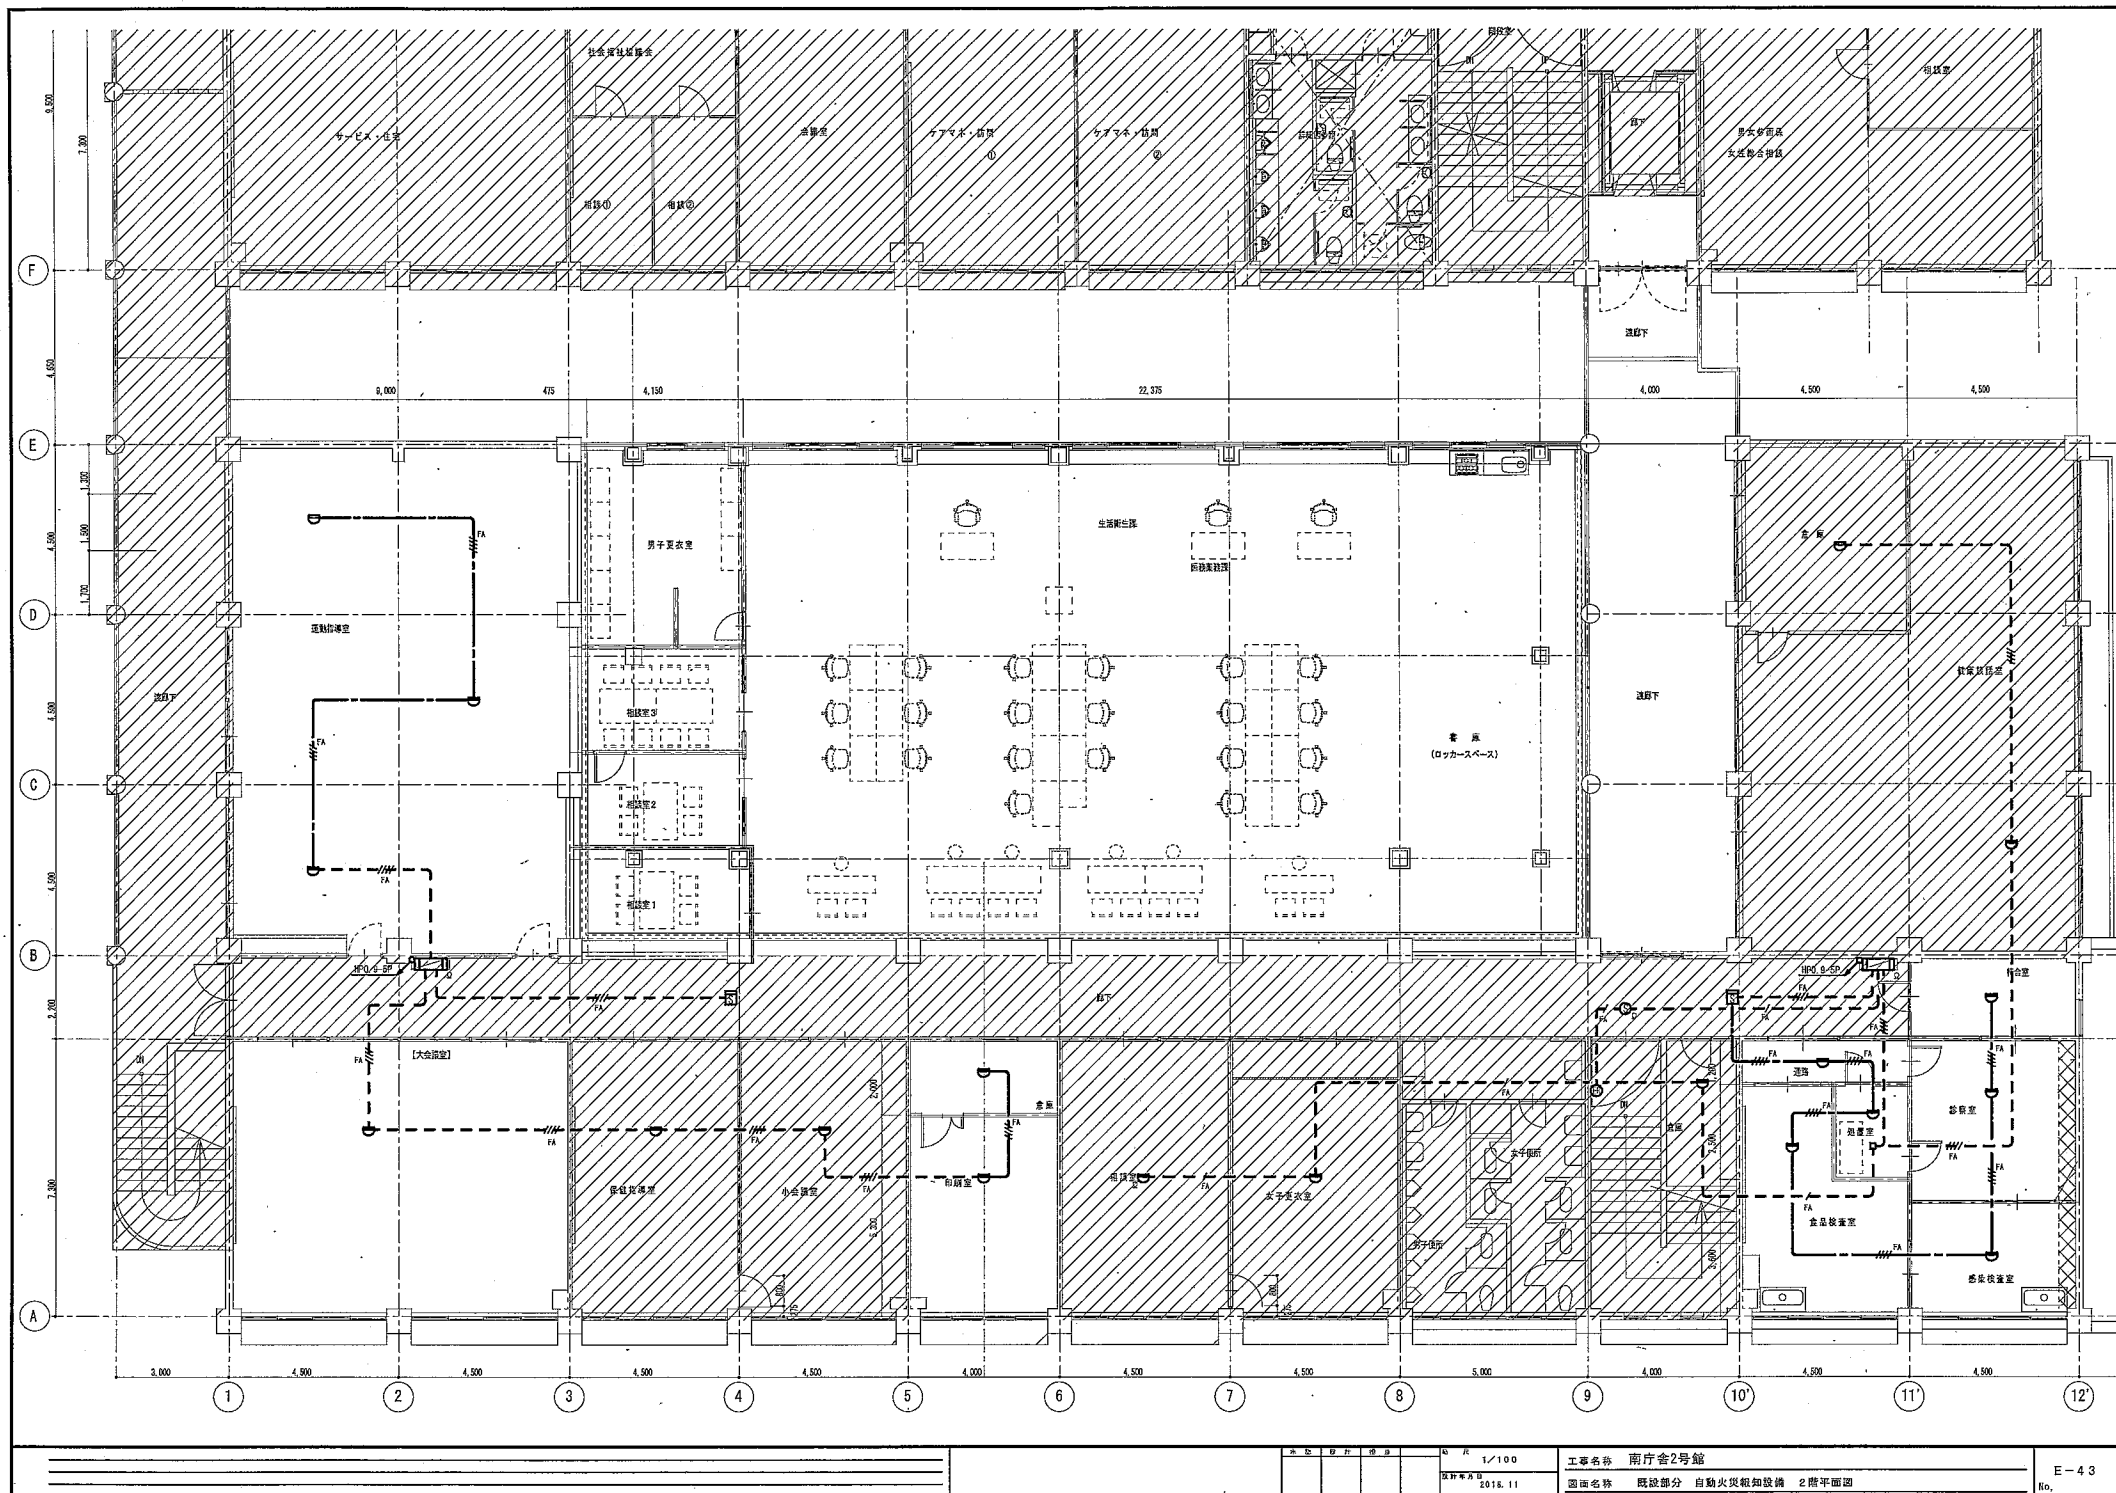


記 号	凡 例	用
	複 合 盤	受信機 P 型 1 級 40 回線 音検型
	機 器 収 容 箱	埋込型 (◎◎◎内蔵)
	機 器 収 容 箱	消火栓組込型 (◎◎◎内蔵)
	常 鈴	DC 24V 10mA
	表 示 灯	DC 24V 480mW LED球
	発 信 機	P 型 1 級 (埋込型)
	差動式スポット型熱感知器	2 種
	定温式スポット型熱感知器	1 種 防水型
	光電式スポット型煙感知器	2 種
	終 端 器	10KΩ
	光電式スポット型煙感知器	3 種 防排煙用
	自 動 閉 鎖 装 置	防火戸用 ラッチ式
---	警 戒 区 域 境 界 線	
	警 戒 区 域 番 号	自火報設備
	警 戒 区 域 番 号	防排煙設備
	制 御 回 路 番 号	連動感知器用
	消 火 栓 ポ ン プ	屋内型 フリッカー式
---	配 管 配 線	
	ジョイントボックス	
	立上げ 素通し 立下げ	


R F

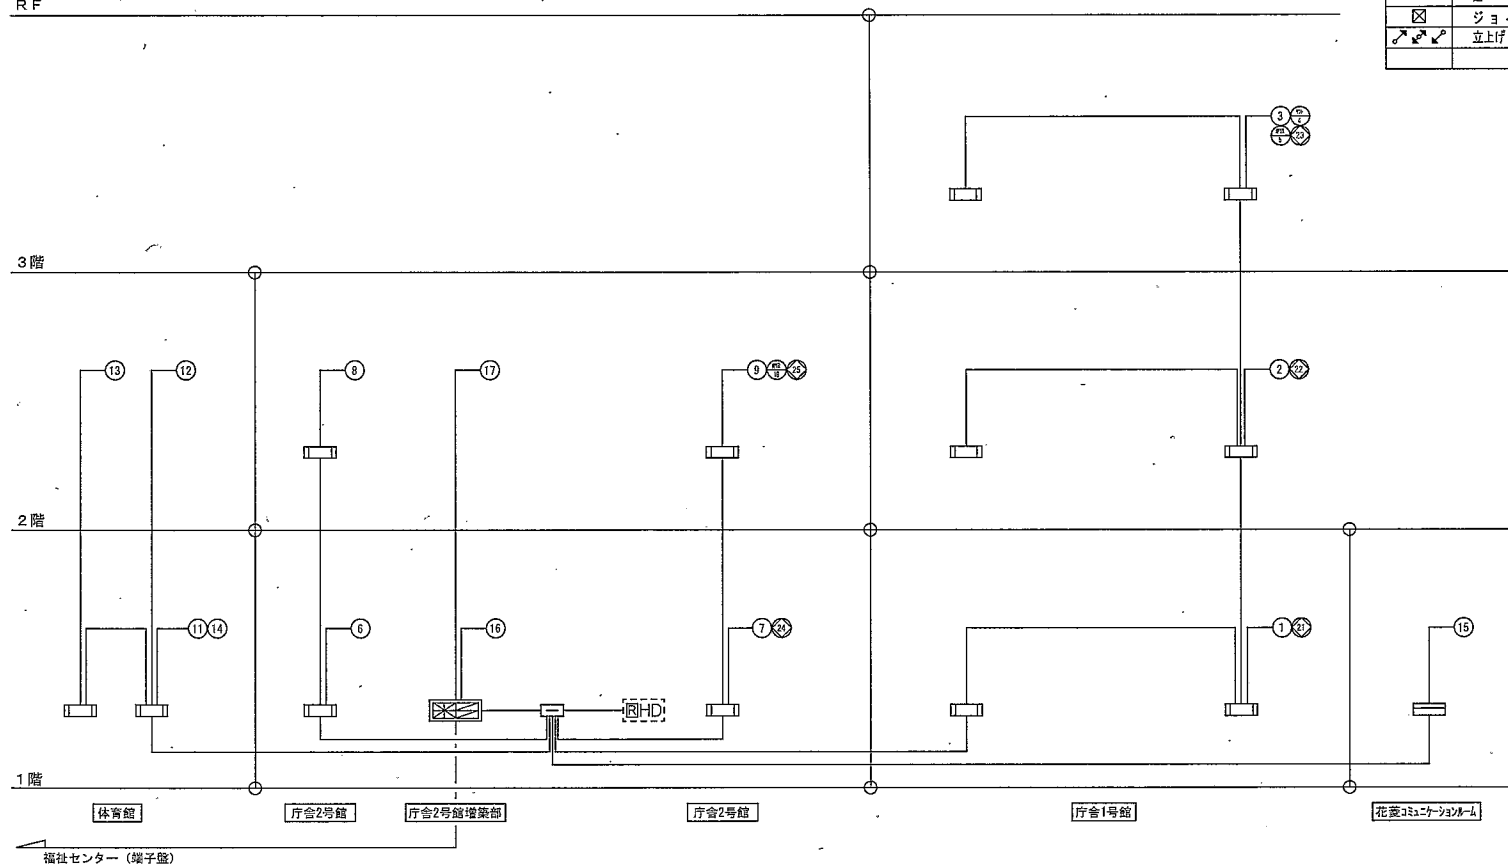




設 備 系 統 図

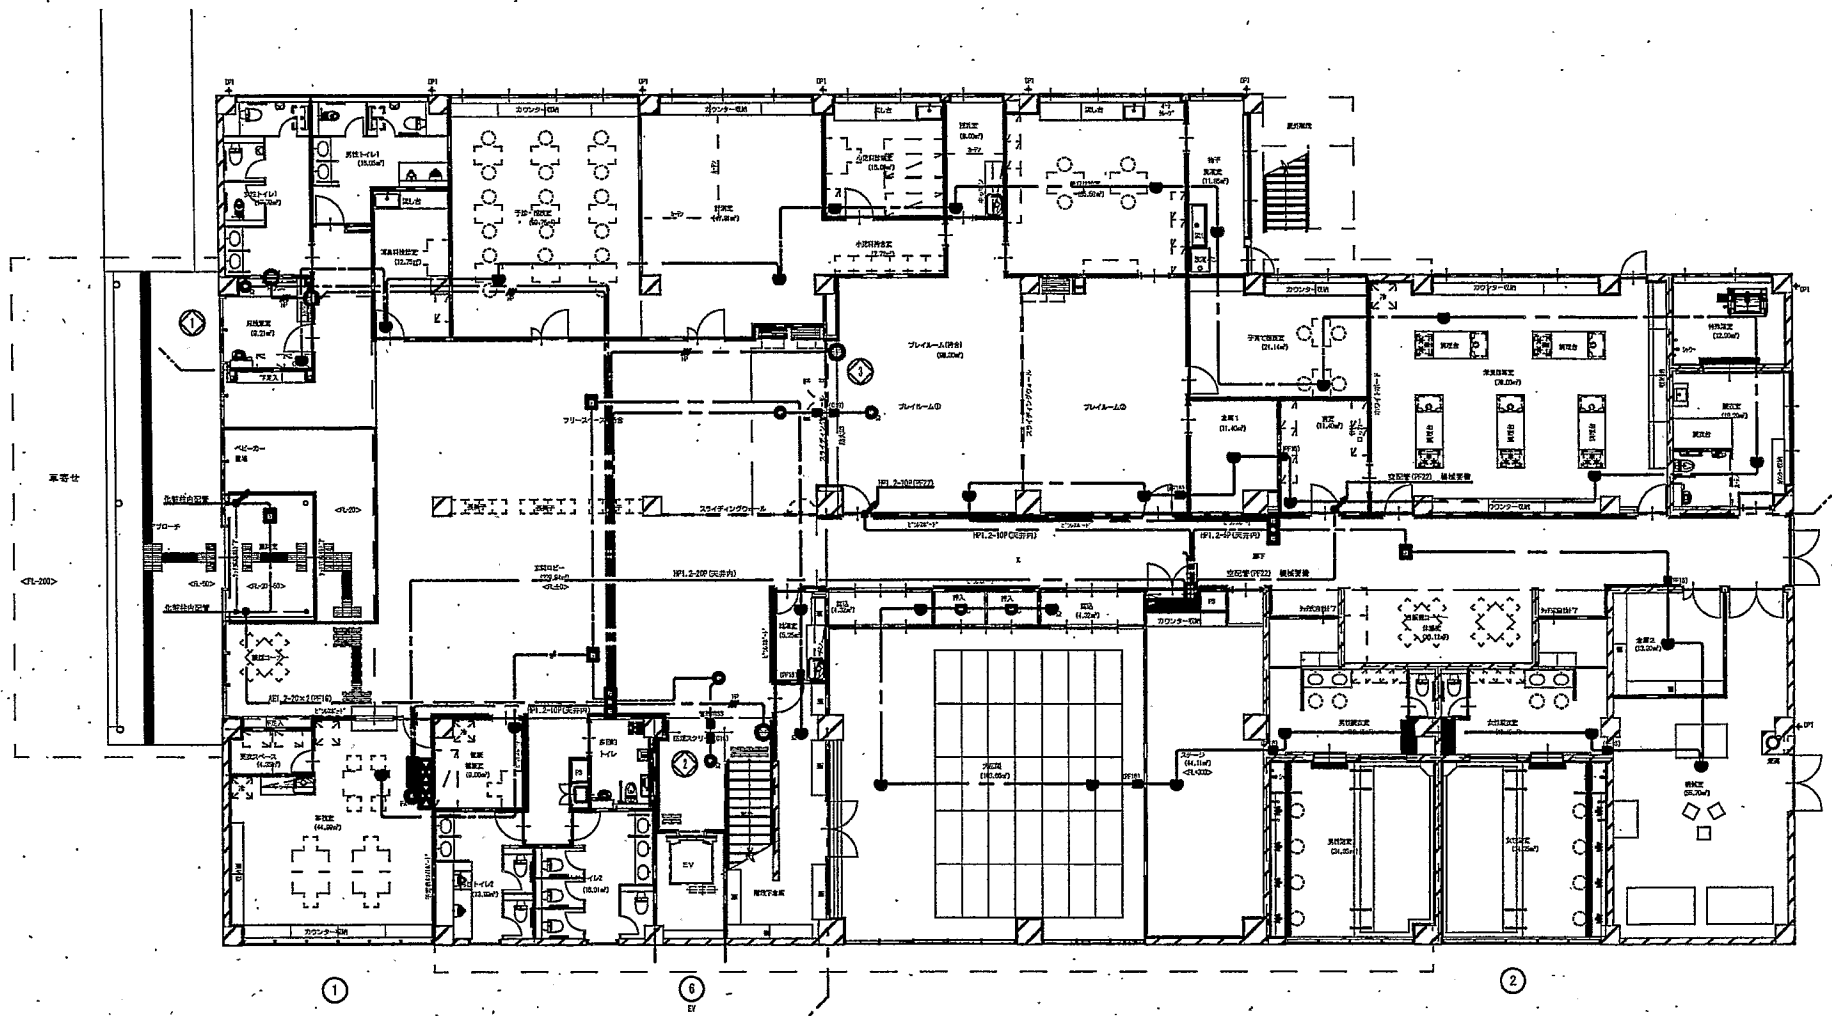


福祉センター・保健センター1F 消防設備平面図

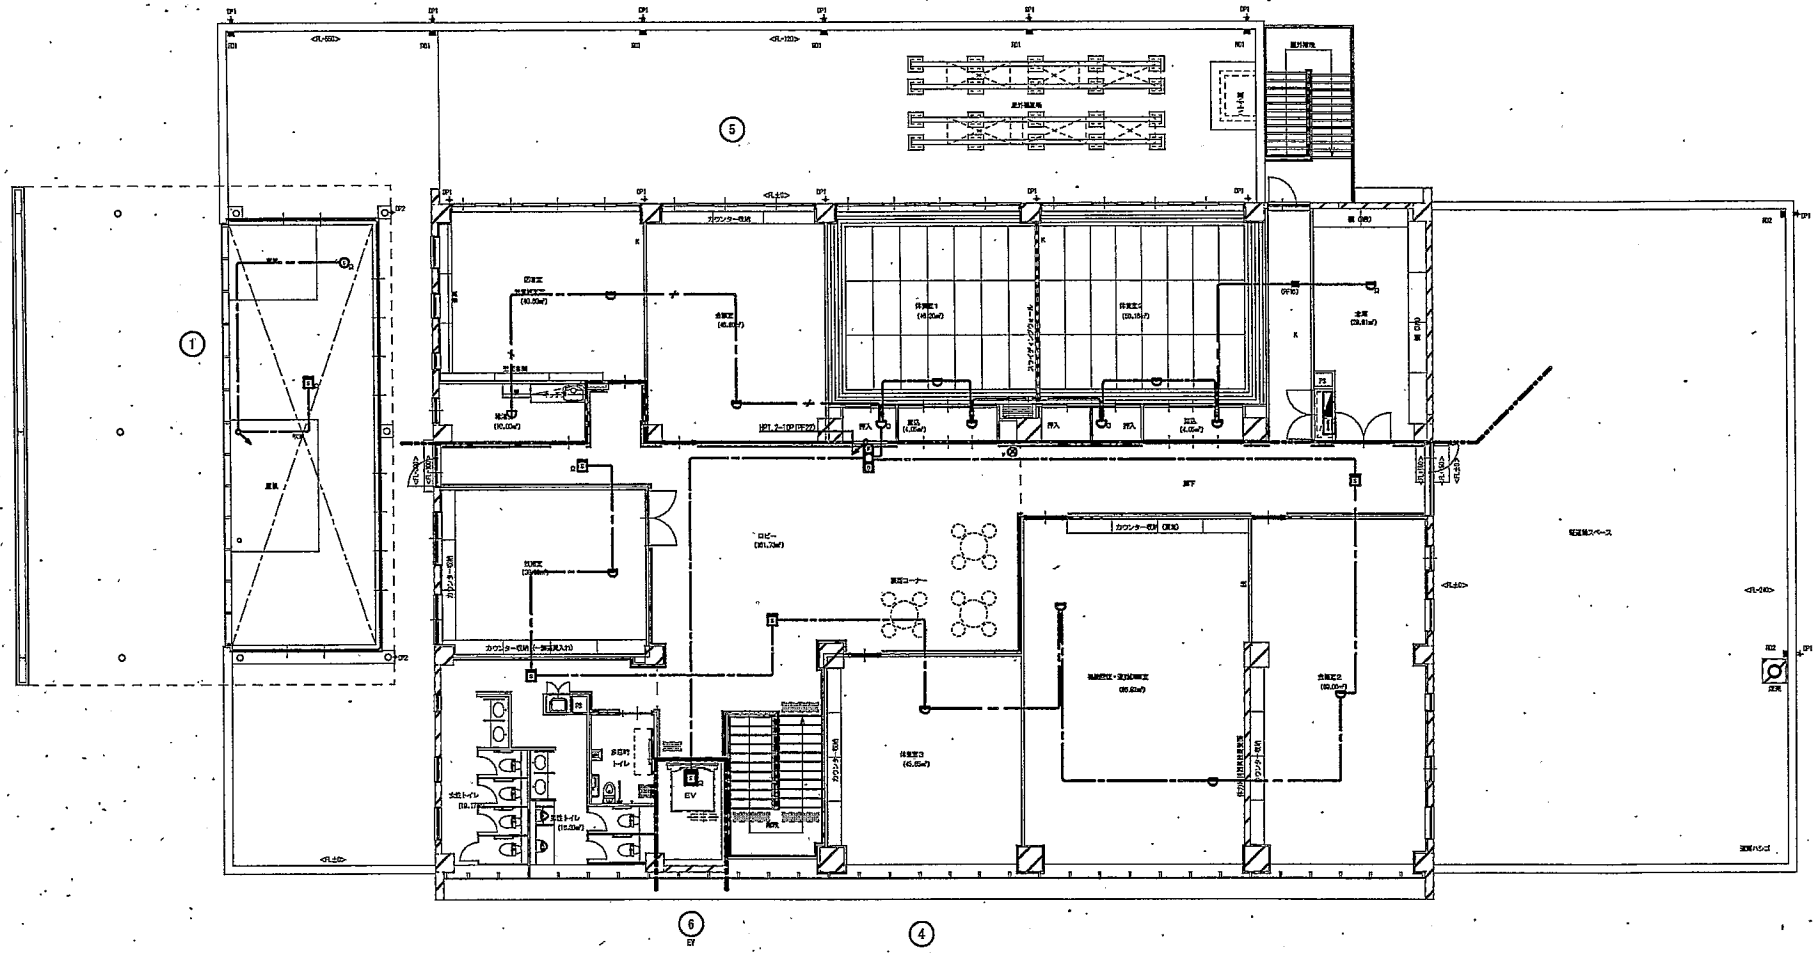

福祉センター・保健センター2F 消防設備平面図

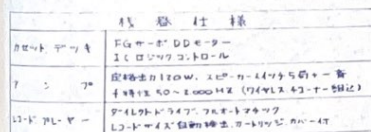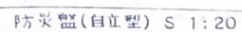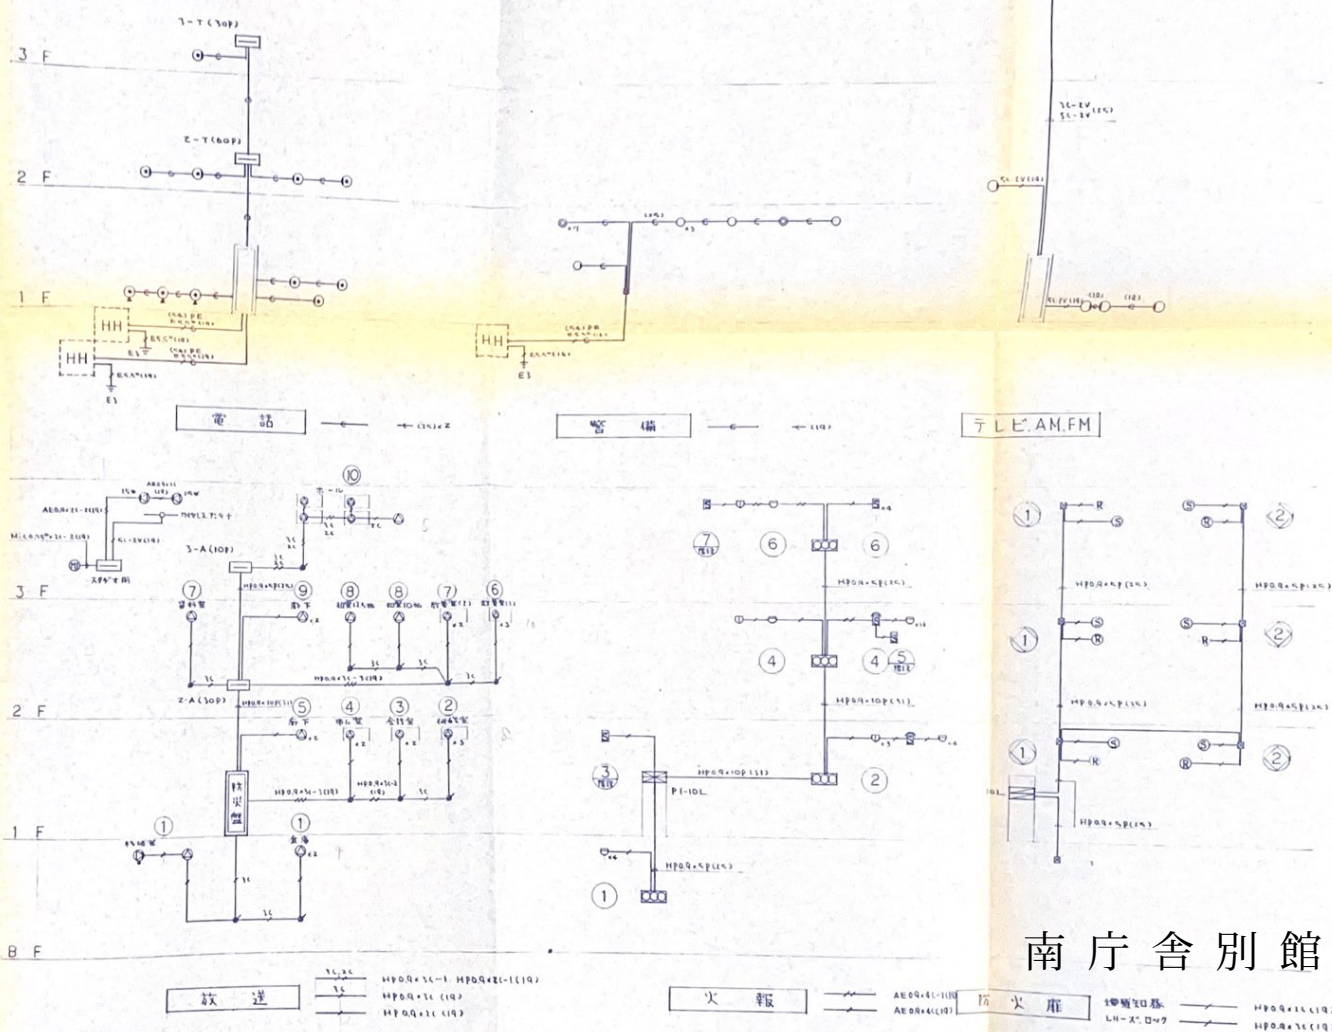AVコンソール外觀 ☒

南 厅 舍 別 館

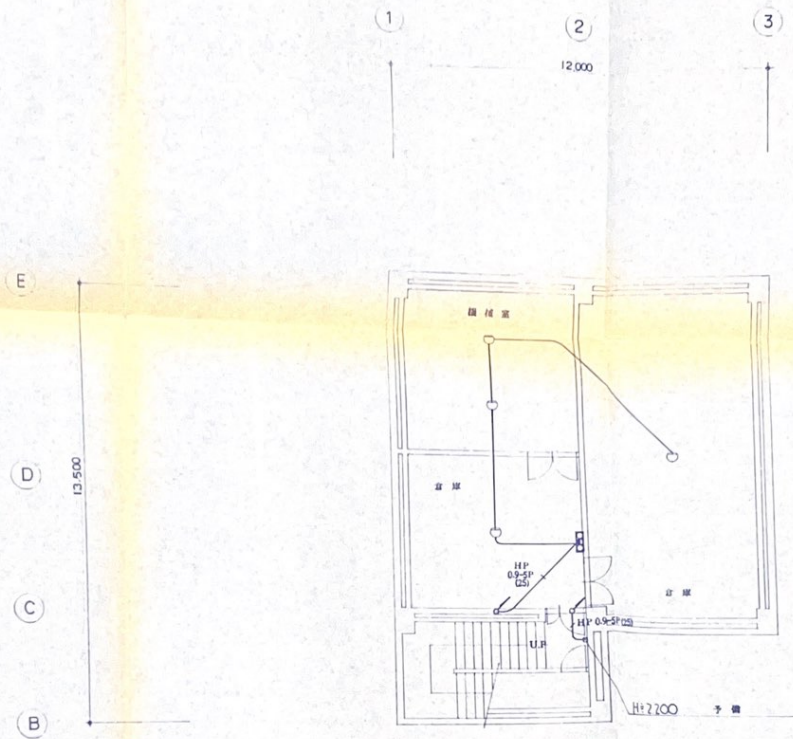



地階平面圖

① 警戒區以番号

南庁舎別館

設備配線図	SCALE	MEMO			



地階 自動火災報知機

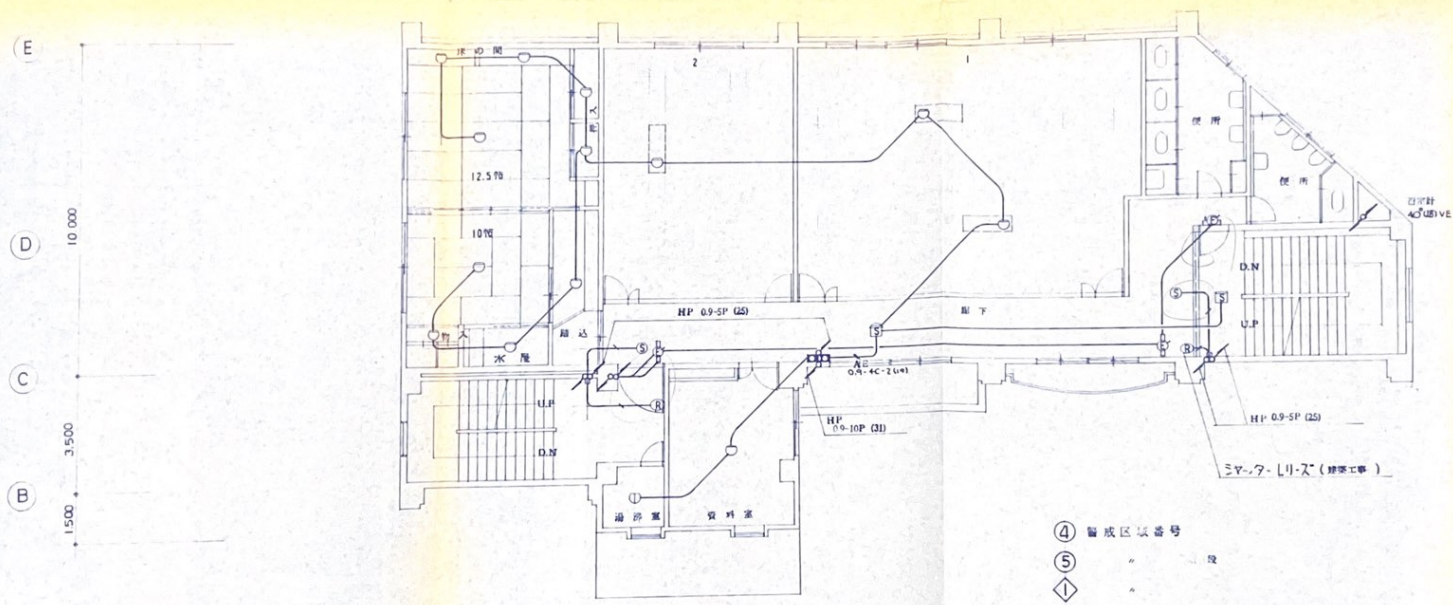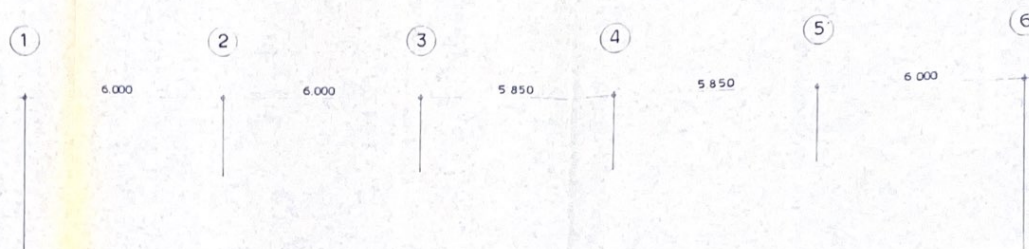

2 階 平 面 図

- ④ 警成区域番号
- ⑤ " " " "
- ① " " " "
- ② " " " "



南 庁 舎 別 館

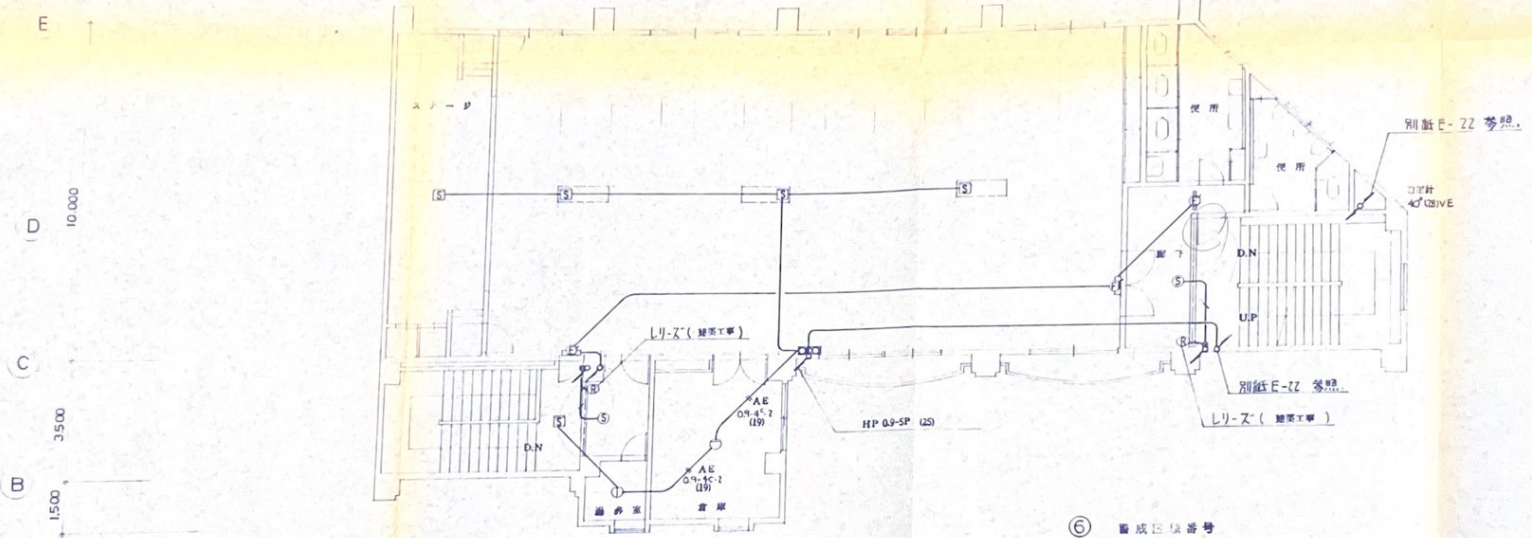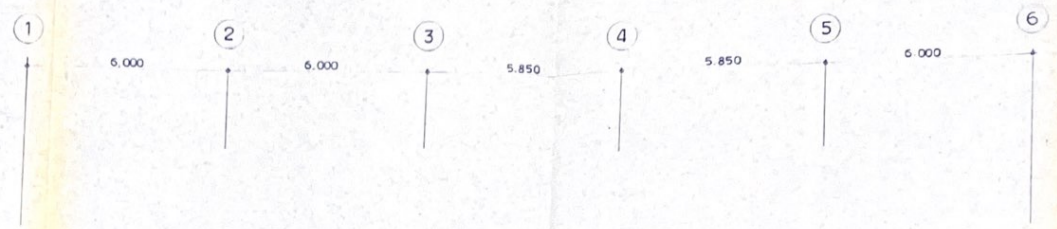


3 階 平 面 図

 ⑦
 ④
 ②

南 庁 舎 別 館

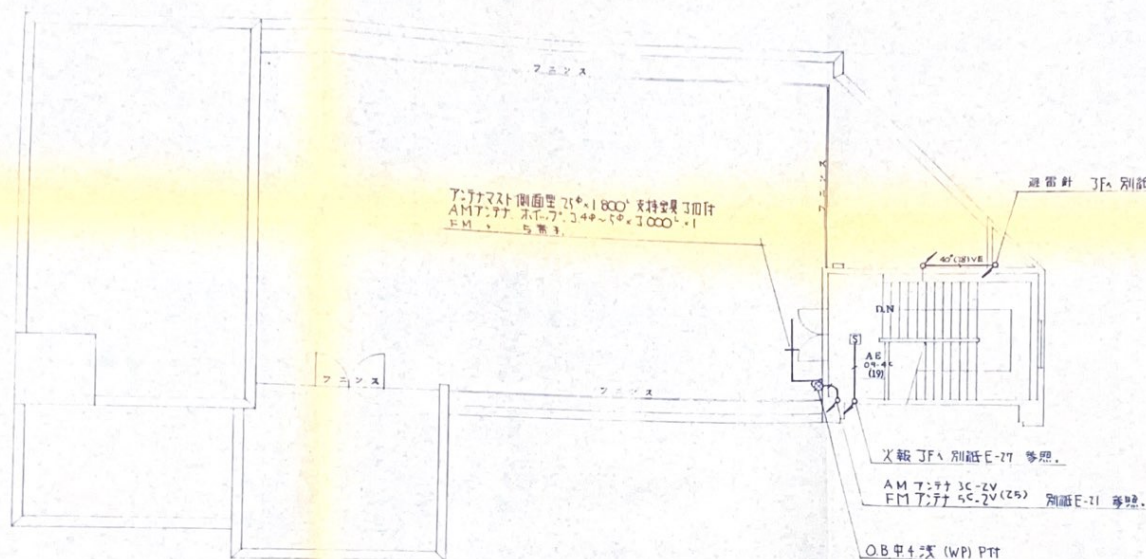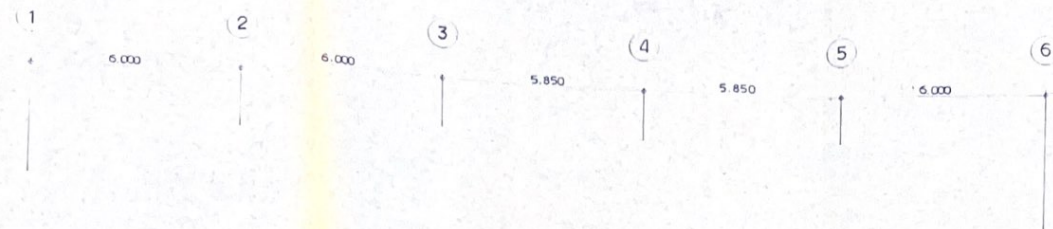

塔屋平面図

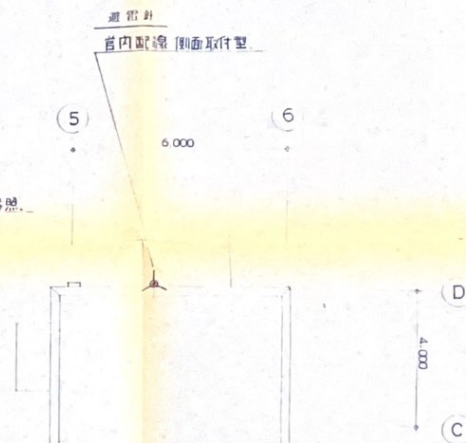


避雷針
針 JIS 中型 440φ-1
支持金具 BP 6000 (出金 4500) × 63φ-1
同取付金具 BP 1500φ-4
避雷針 40°
同取付金具 VP (25) BP 1500φ-4

塔屋屋上平面図


⑧ 警備区域番号 10 階

南庁舎別館


西庁舎 消防設備図面

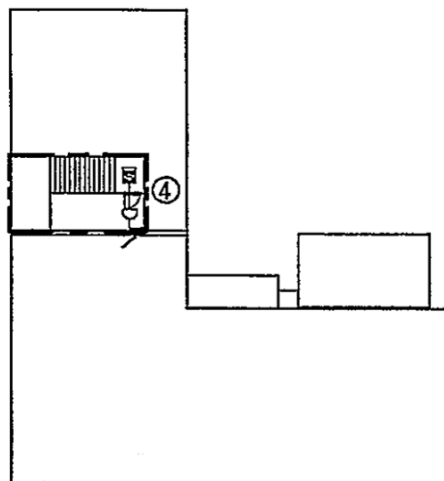


本館8階

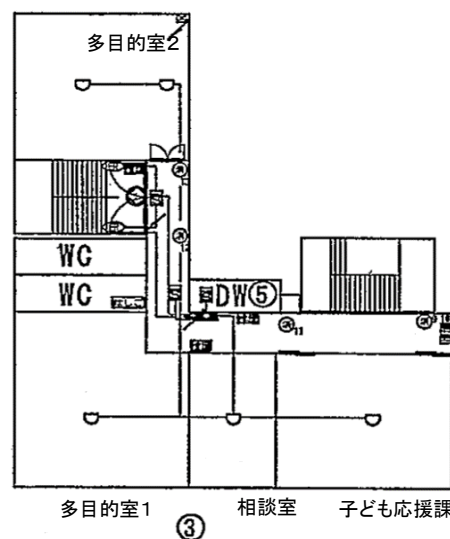

本館3階

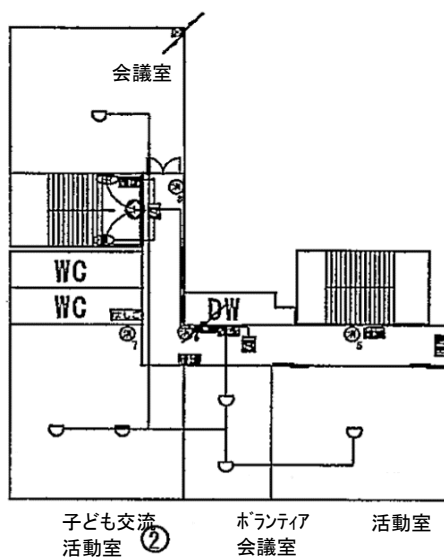

本館2階

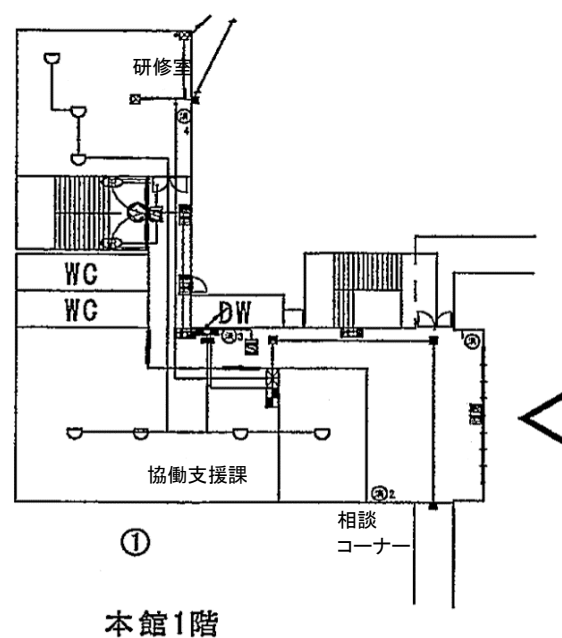

本館1階


本館

- ④ 消火器
- 救助袋 斜降式救助袋
- 斜 垂直式救助袋
- 垂
- はしご 避難はしご
- 標識 誘導標識
- 誘導灯




北館西R階

北館東R階

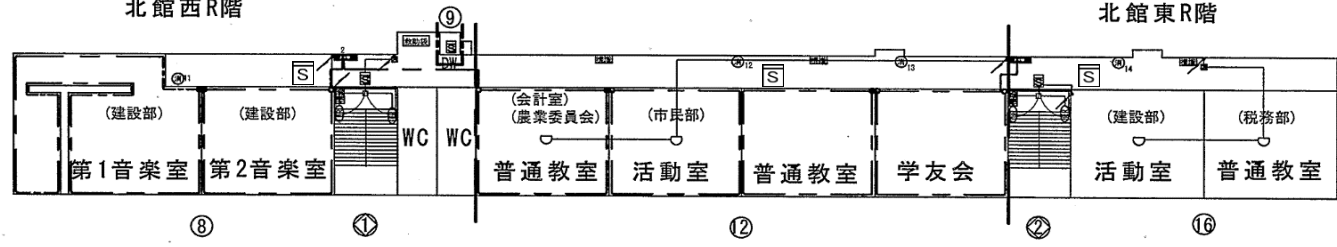


北館3階

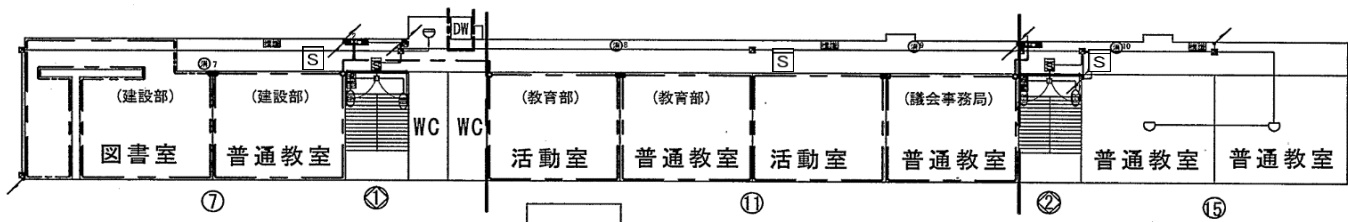


北館2階

キュービクル

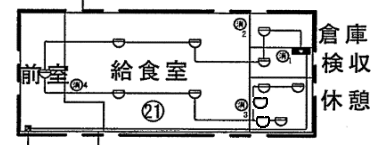


灯油庫

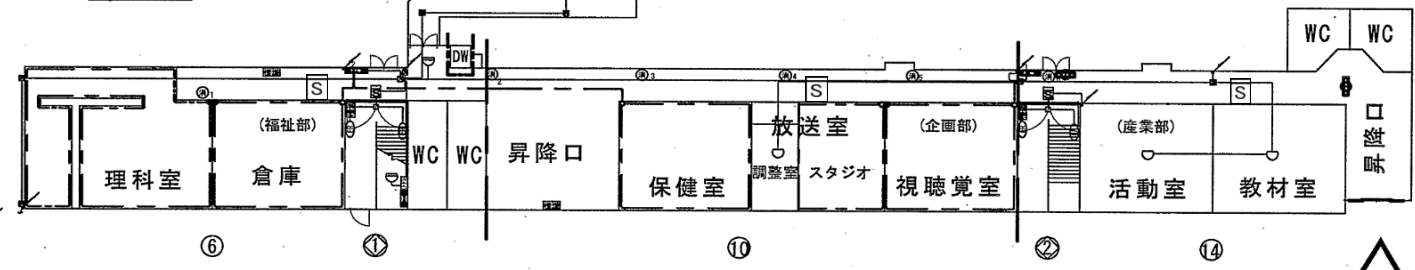

北館1階


北館・給食室

- (消) 消火器
- 救助袋 斜 斜降式救助袋
- 救助袋 垂 垂直式救助袋
- はしご 避難はしご
- 標識 誘導標識
- 誘導灯

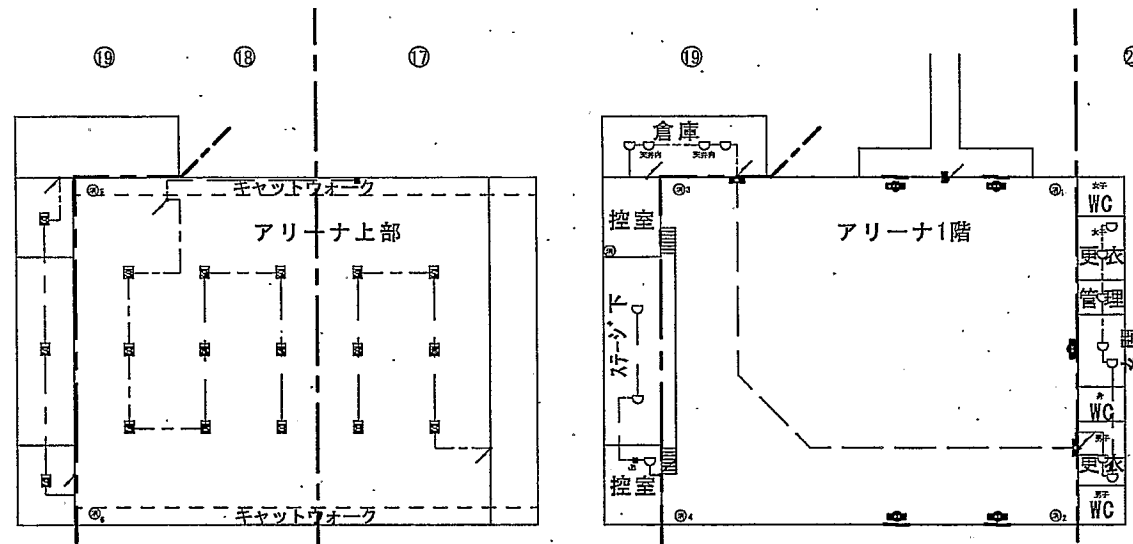

体育館

- ⑮ 消火器
- 救助袋 斜降式救助袋
- 救助袋 垂直式救助袋
- はしご 避難はしご
- 標識 誘導標識
- 誘導灯

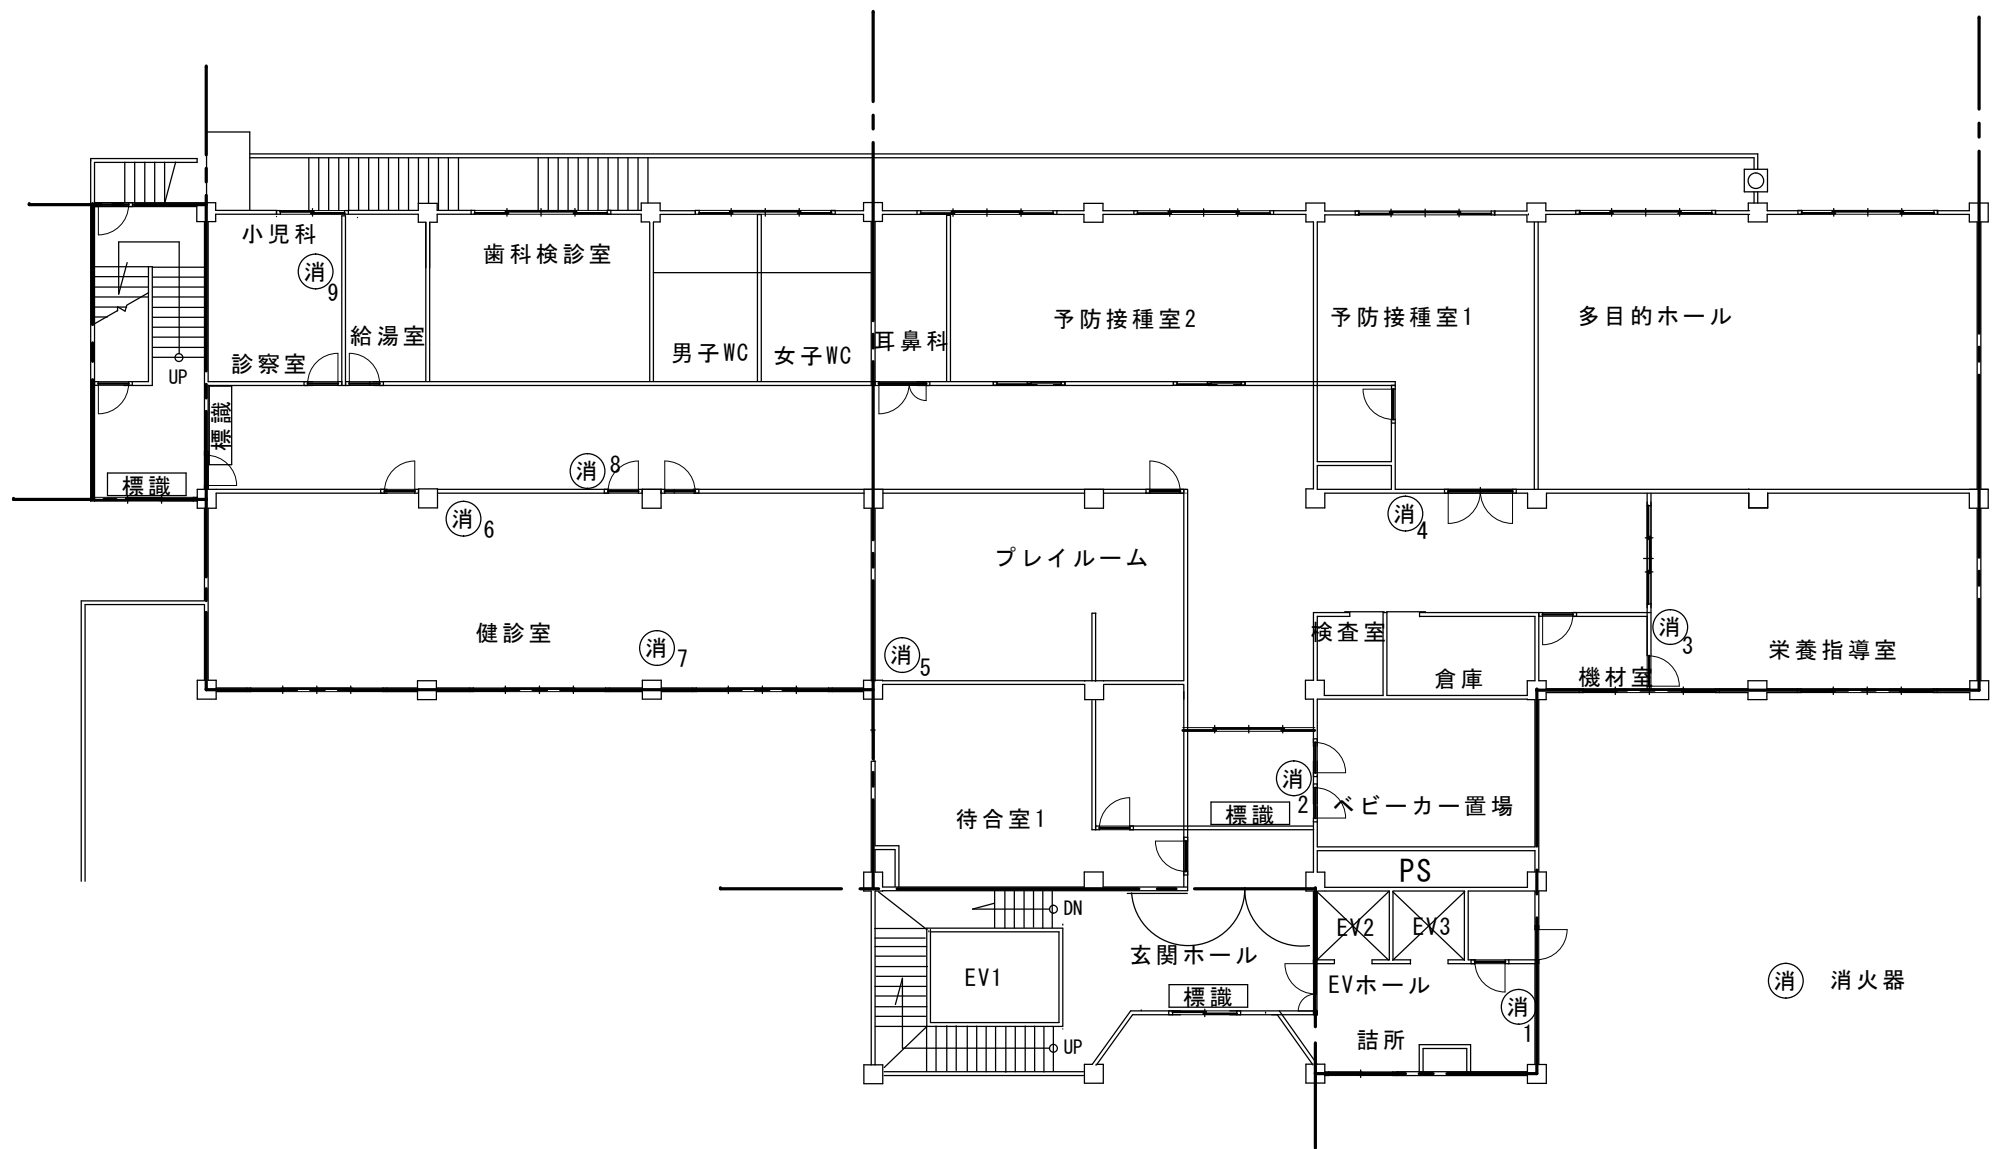

1 階 平 面 図

※点検にあたっての留意事項

旧南庁舎1号館は、地上5階地下1階建であるが、消防設備点検の対象区域は1階部分のみとし、消火器点検のみ行うものとする。